



Powykonawcza inwentaryzacja lokalu mieszkalnego D.2.5

LOKAL MIESZKALNY NR 15 NUMER BUDOWLANY: D.2.5		
D.2.5.1	HOL	5.32
D.2.5.2	ŁAZIENKA	4.43
D.2.5.3	POKÓJ DZIENNY Z ANEKSEM KUCHENNYM	21.96
D.2.5.4	ANTRESOLA	16.48
POWIERZCHNIA UŻYTKOWA LOKALU:		31.71

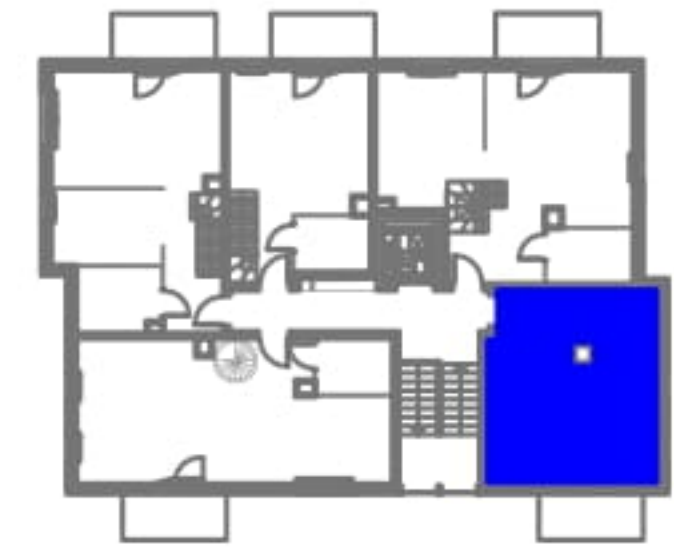


Lokalizacja

PIĘTRO 2

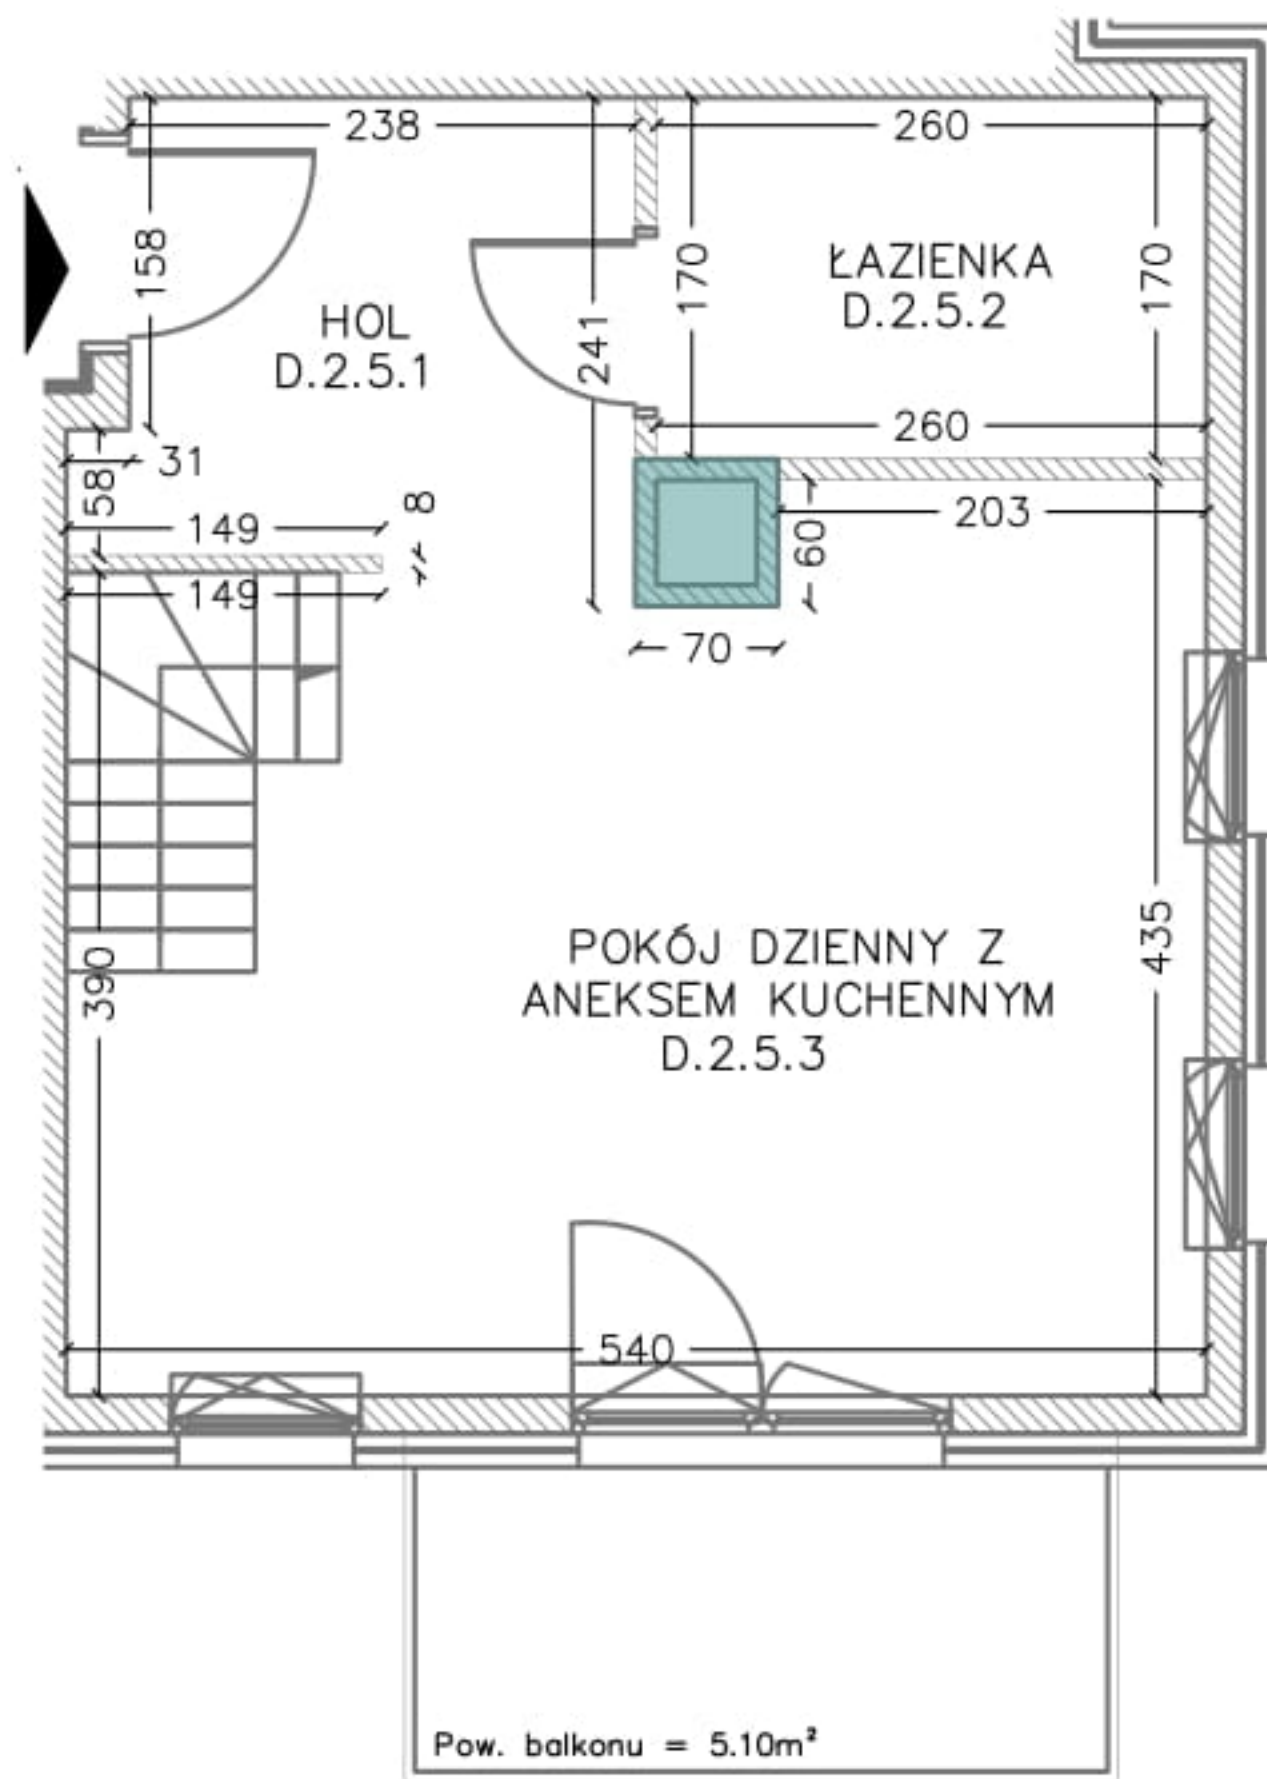

Antresola:

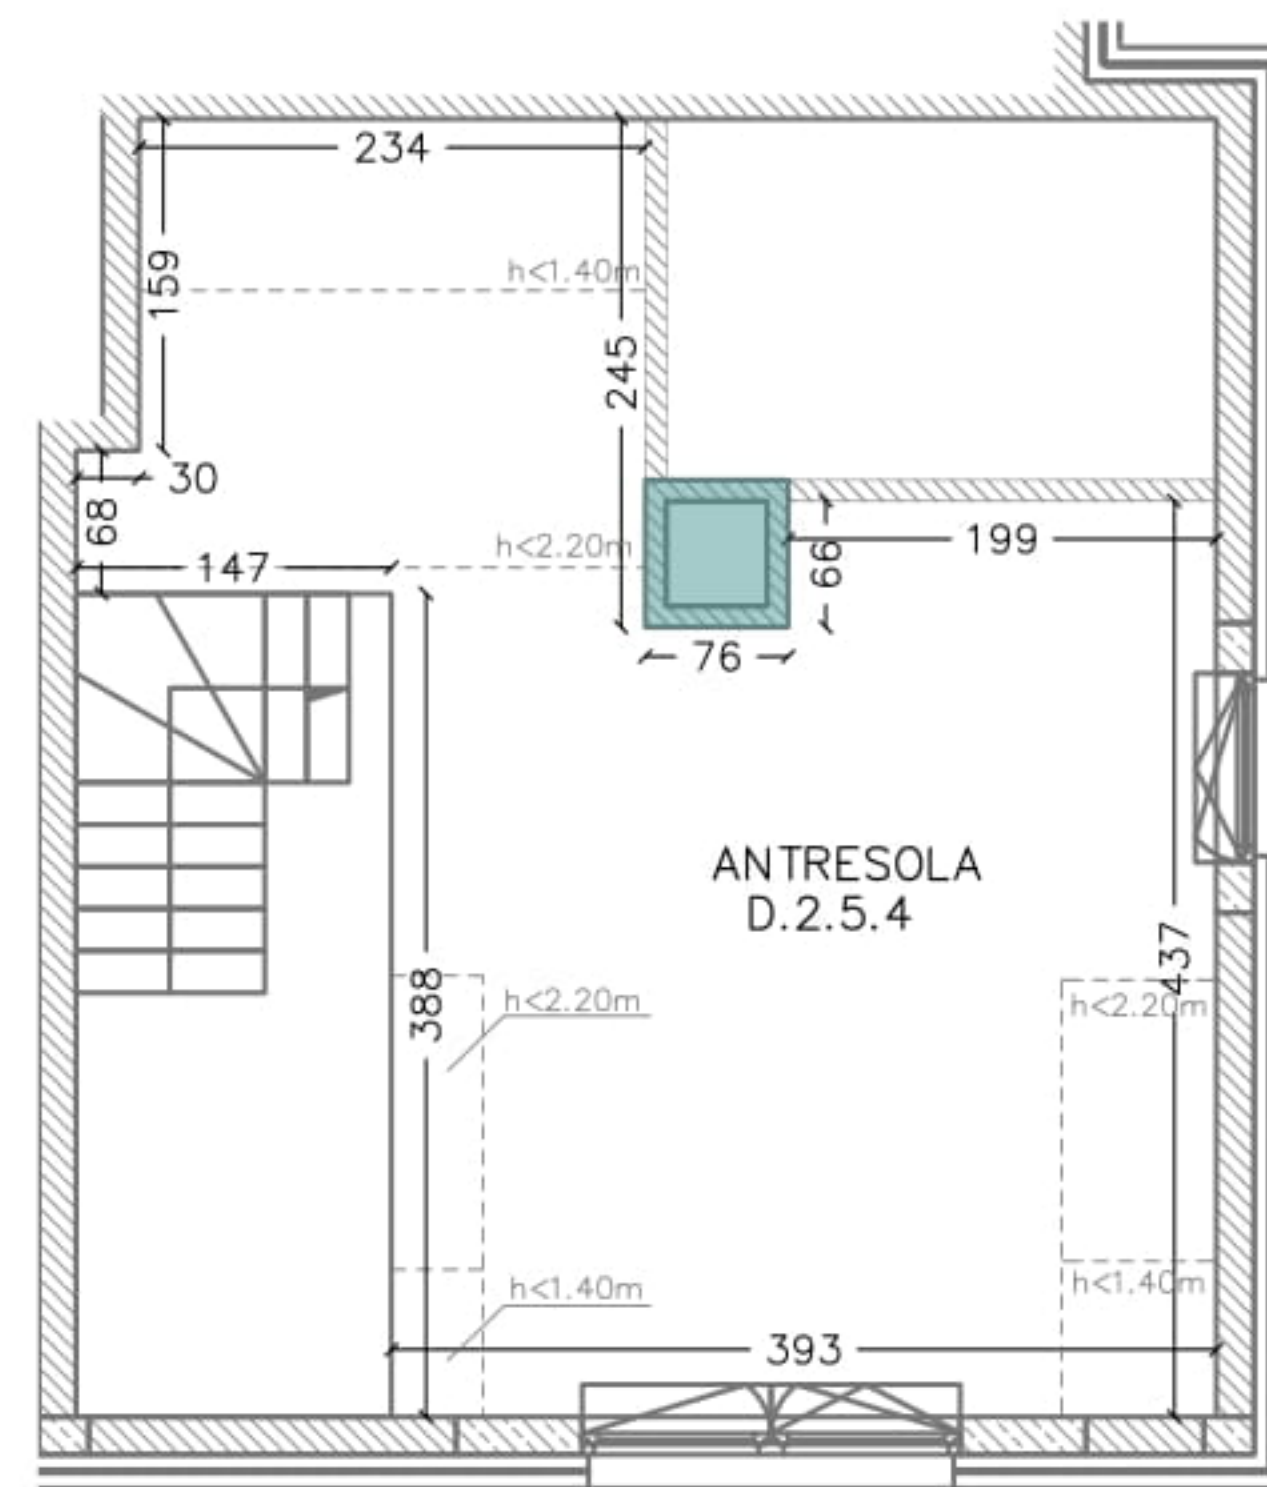

■ – ściany wewnętrzne nierozbieralne

Pomiaru dokonano w oparciu o normę ISO 9836:2015-12

SKALA
1:100

POWYKONAWCZA INWENTARYZACJA
BUDOWLANA

ADRES
BUDYNKU

GDAŃSK, UL. ŚNIADECKICH 16