
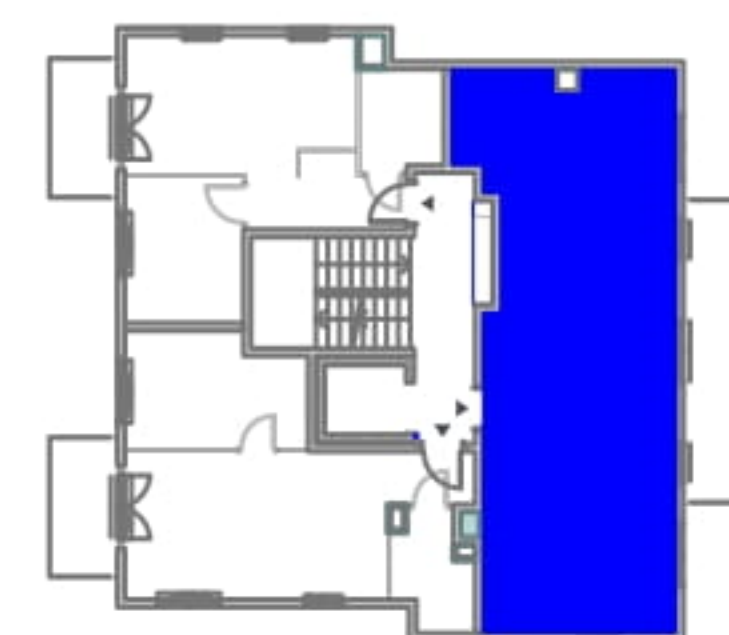


# Powykonawcza inwentaryzacja lokalu mieszkalnego A.1.1

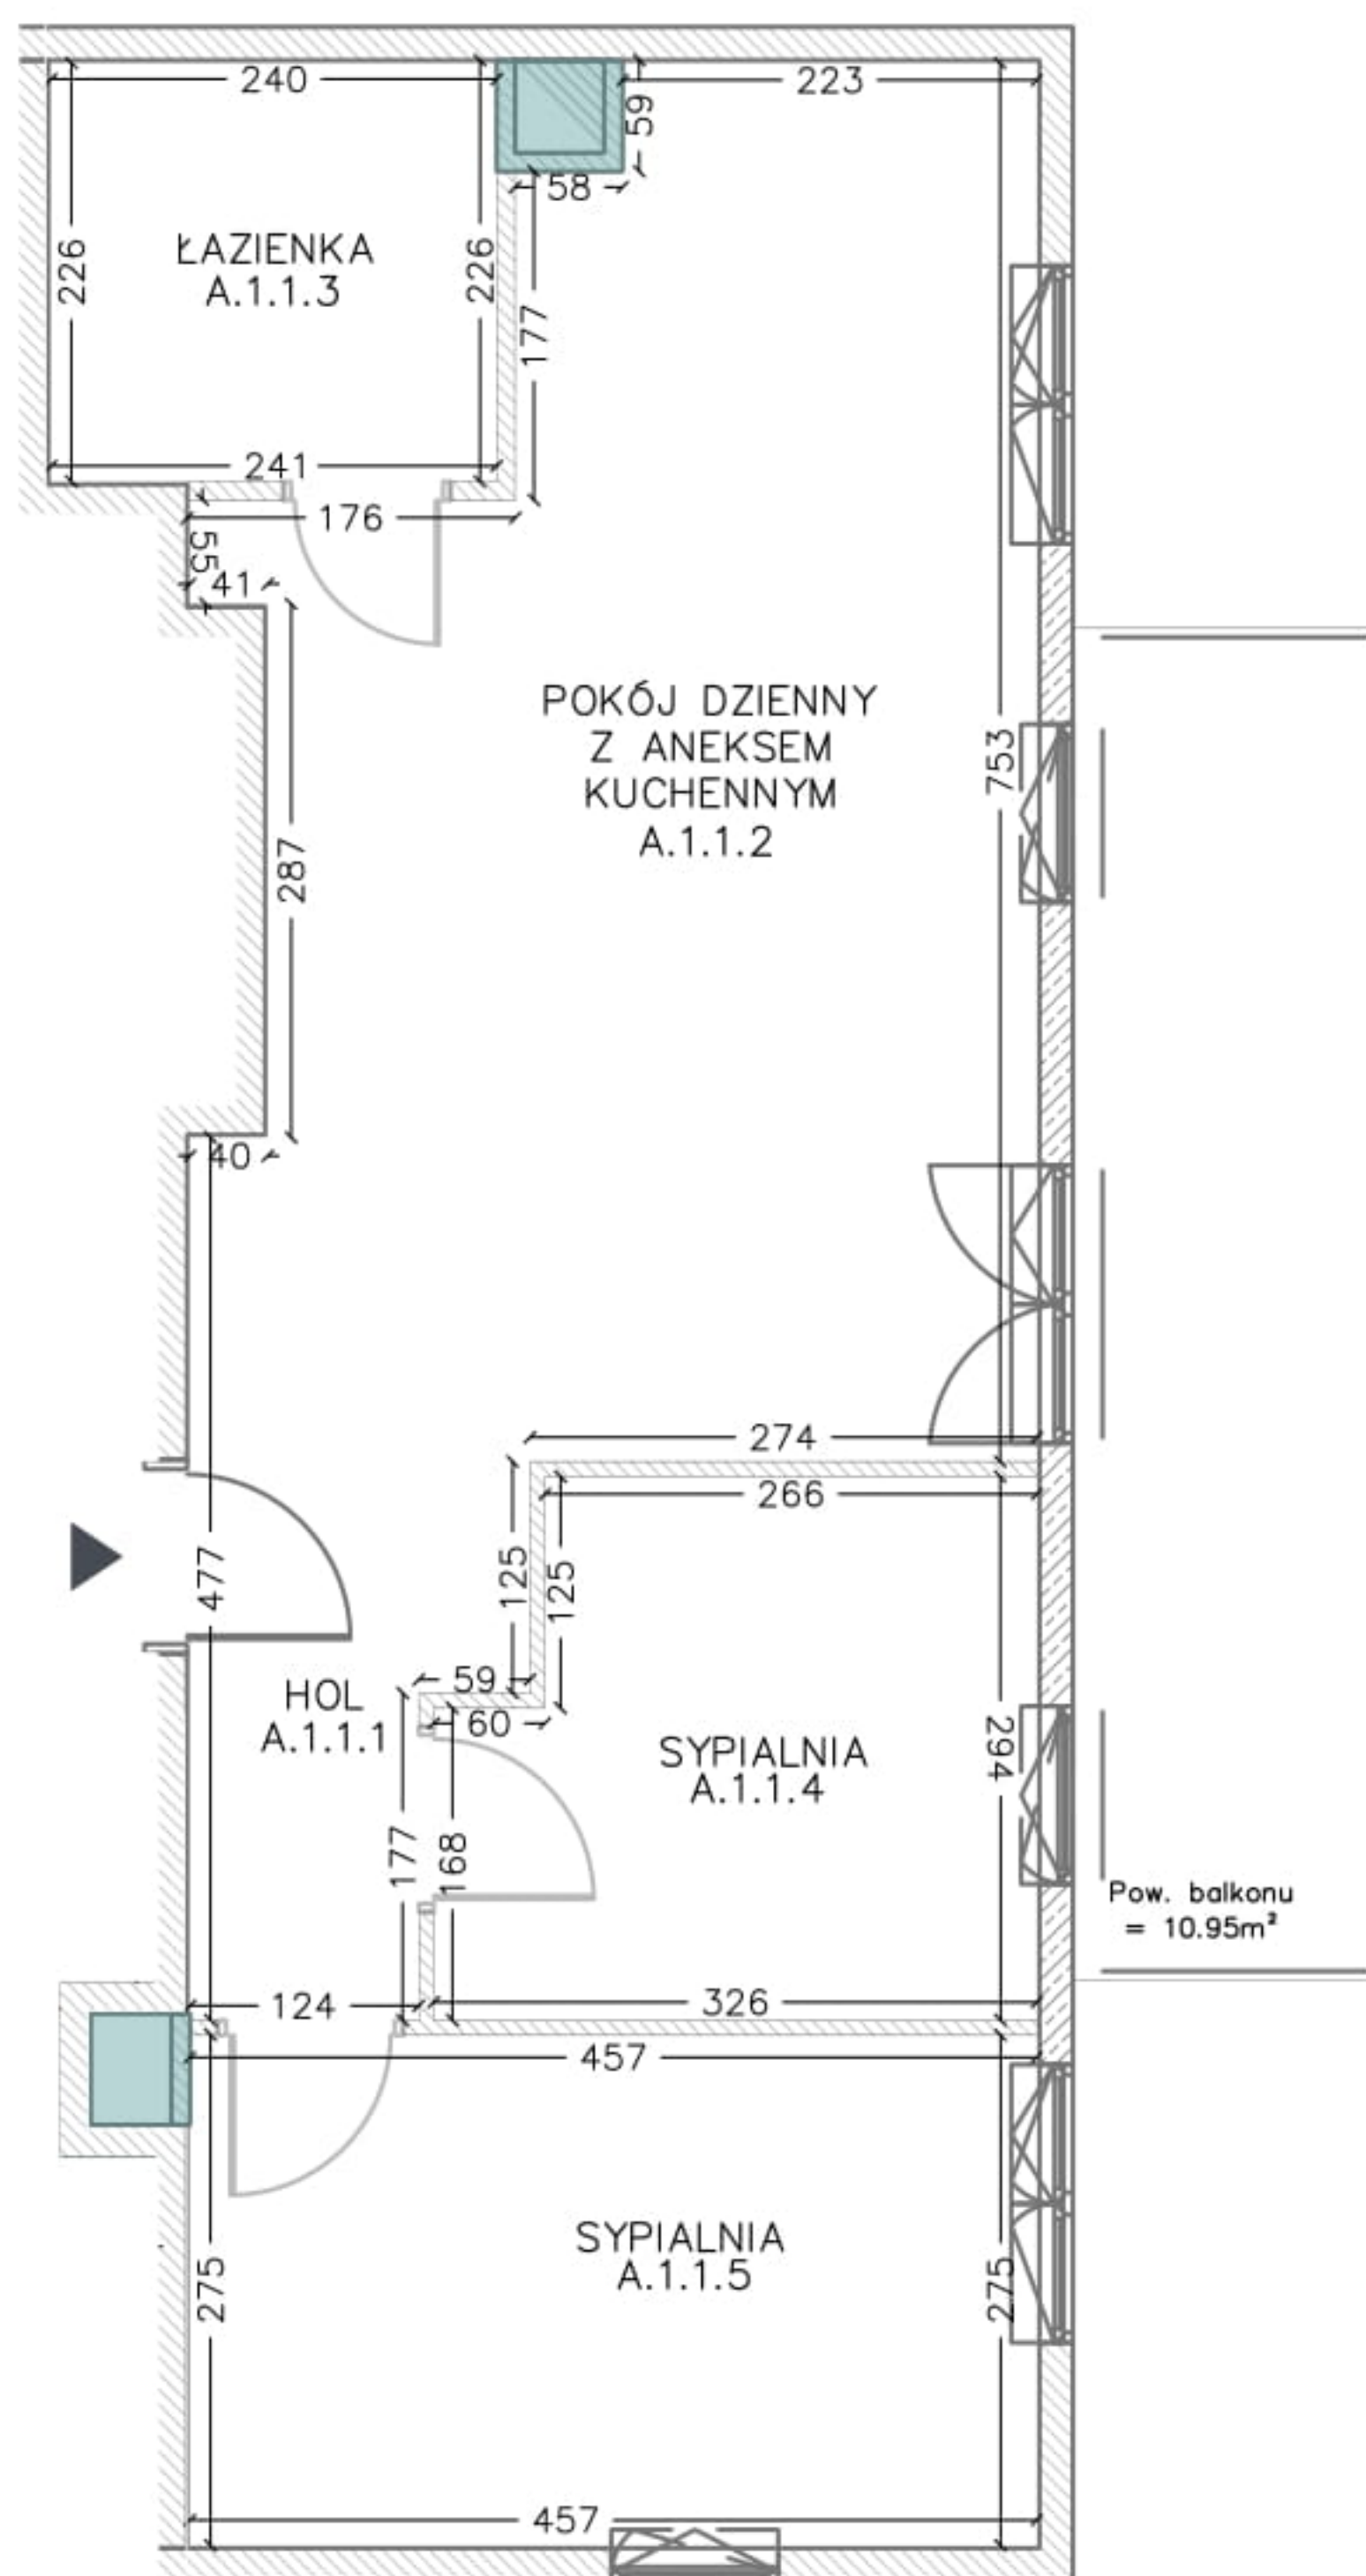

Lokalizacja

PIĘTRO 1

LOKAL MIESZKALNY NR 5   NUMER BUDOWLANY: A.1.1		
A.1.1.1	HOL	4,49
A.1.1.2	POKÓJ DZIENNY Z ANEKSEM KUCHENNYM	28,76
A.1.1.3	ŁAZIENKA	5,43
A.1.1.4	SYPIALNIA	8,79
A.1.1.5	SYPIALNIA	12,57
POWIERZCHNIA UŻYTKOWA LOKALU:		60,04

■ - ściany wewnętrzne nierozbieralne

Pomiaru dokonano w oparciu o normę ISO 9836:2015-12

SKALA 1:100	POWYKONAWCZA INWENTARYZACJA BUDOWLANA
ADRES BUDYNKU	GDAŃSK, UL. ELIZY ORZESZKOWEJ 15