
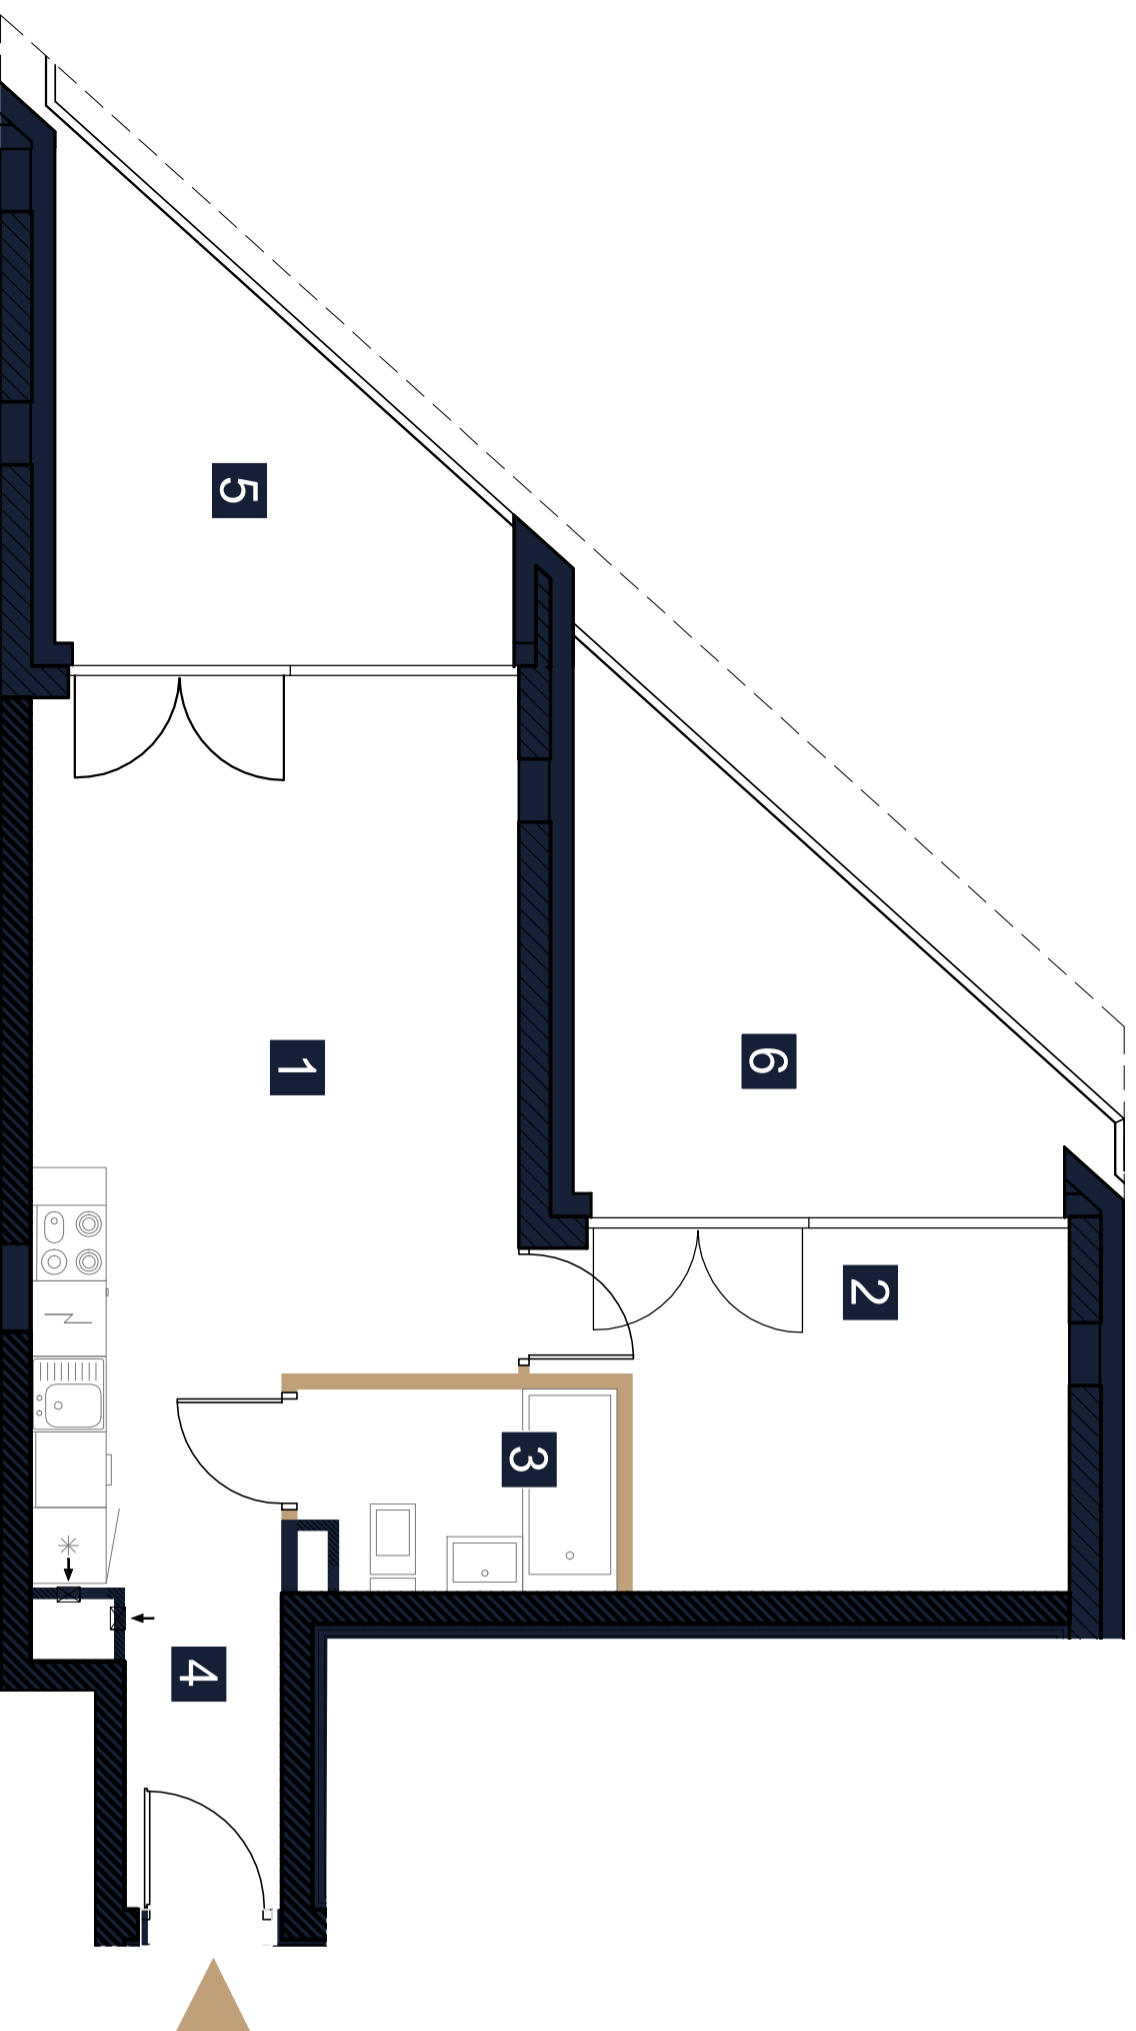


Inwentaryzacja Powykonawcza

ul. prof. Janusza Groszkowskiego 22C
w Zegrzu gmina Serock, powiat Legionowski

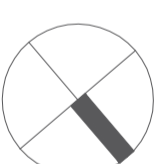

LEGENDA

- ściany działowe z możliwością rearanżacji lub demontażu
- wejście do mieszkania



UWAGI

- Powierzchnia lokalu obliczona została zgodnie z Polską Normą PN-ISO 9836, powołaną w rozporządzeniu Ministra Rozwoju z dnia 11 września 2020 roku z późniejszymi zmianami w sprawie szczegółowego zakresu i formy projektu budowlanego.
- Naruszenie elementów konstrukcyjnych jest zabronione.

Data wydania: 15.07.2024

OPRACOWAŁ: Rafał Kościeszka

SPRAWDZIŁ: inż. Marcin Gryczka



REZYDENCJA
ZEGRZE

LOKAL NR 40 (nr techniczny D96)


PIĘTRO/KONDYGNACJA 1/2

KLATKA B

1 SALON Z ANEKSEM	21,17 m ²
2 POKÓJ	10,82 m ²
3 ŁAZIENKA	3,78 m ²
4 KORYTARZ	6,30 m ²

POWIERZCHNIA UŻYTKOWA **42,07m²**

5 LOGGIA 1	9,84 m ²
6 LOGGIA 2	11,49 m ²

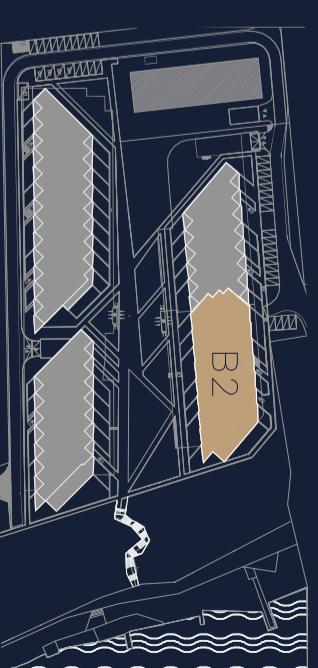

Rezydencja Zegrze Sp. z o. o. Sp. K.



CHMIELEWSKI SKALA ARCHITEKCI