


Inwentaryzacja Powykonawcza

ul. prof. Janusza Groszkowskiego 22B
w Zegrzu gmina Serock, powiat Legionowski

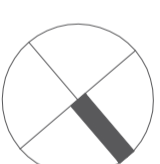

REZYDENCJA
ZEGRZE

LOKAL NR 12 (nr techniczny A10)


PIĘTRO/KONDYGNACJA 2 / 3

KLATKA A

1 SALON Z ANEKSEM	25,46 m ²
2 ŁAZIENKA	4,74 m ²

POWIERZCHNIA UŻYTKOWA **30,20m²**

3 LOGGIA	10,28 m ²
----------	----------------------

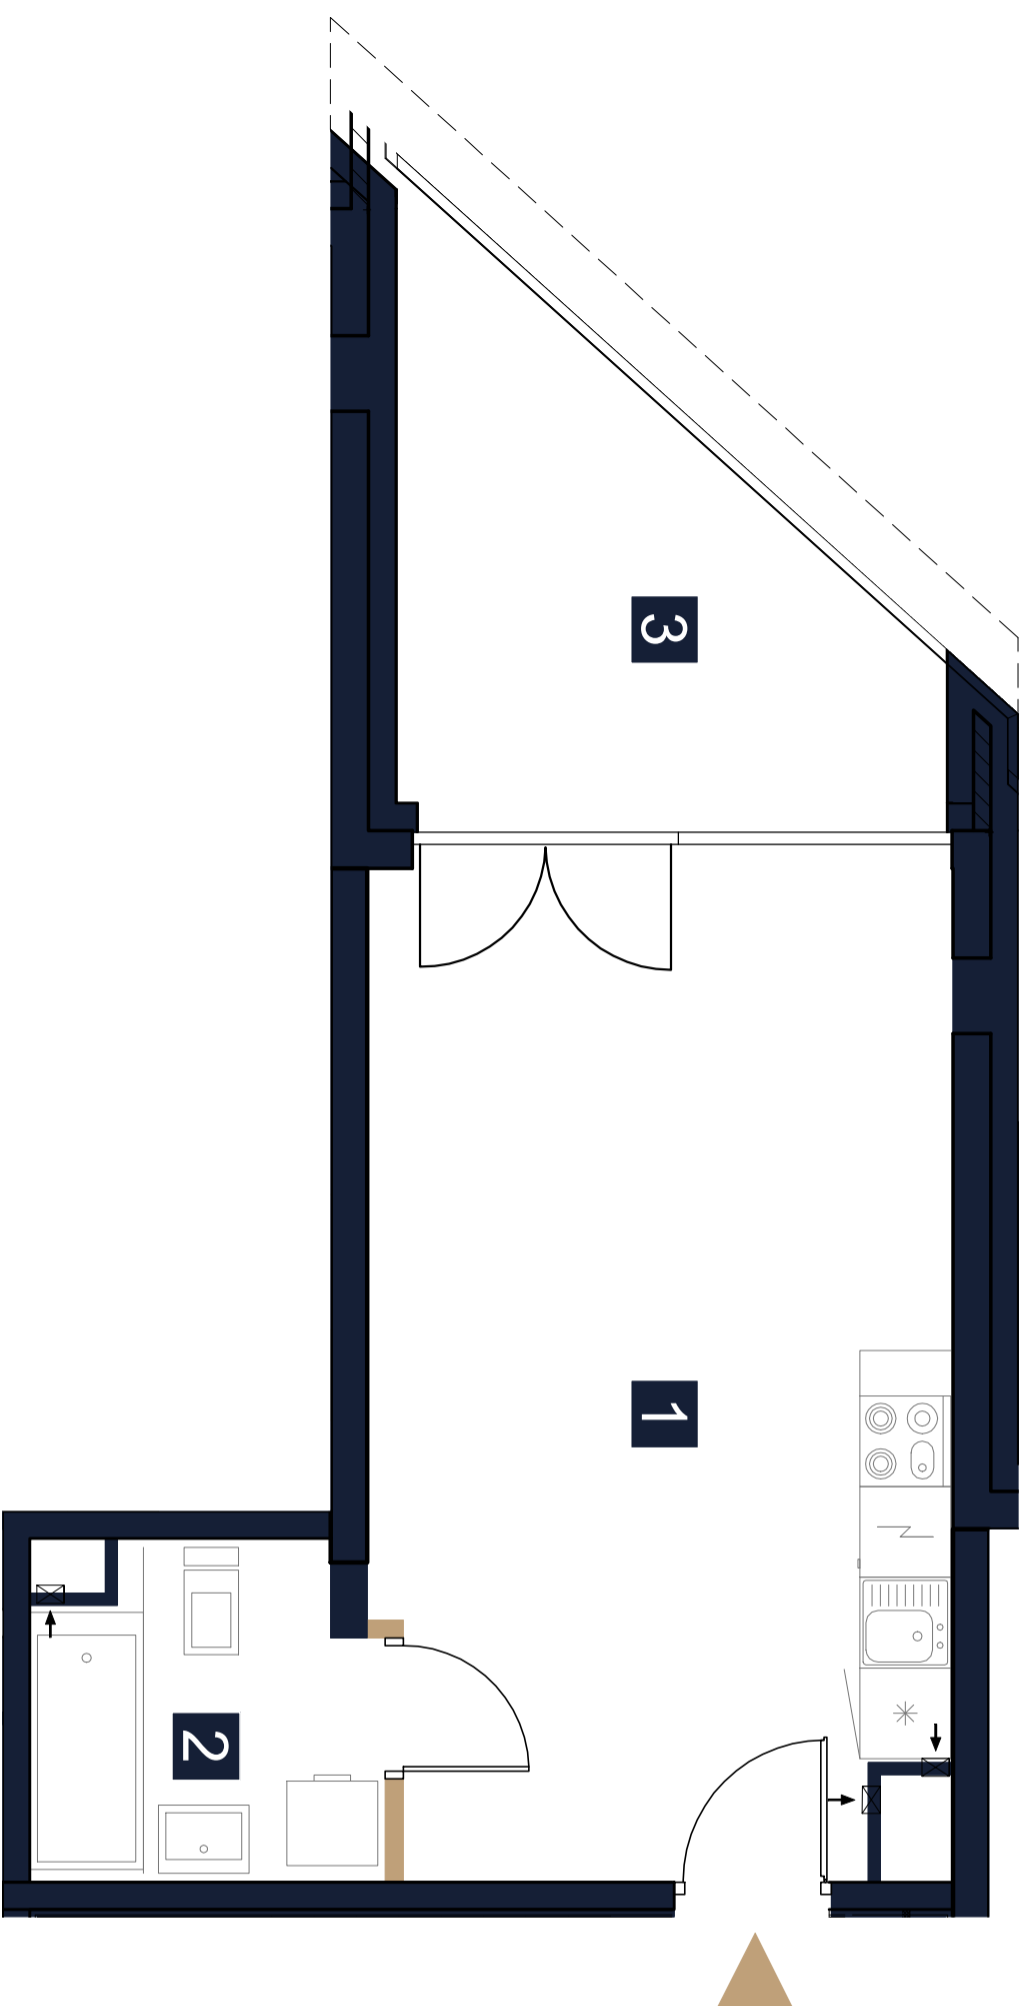

LEGENDA

ściany działowe z możliwością rearanżacji lub demontażu

wejście do mieszkania




UWAGI

- Powierzchnia lokalu obliczona została zgodnie z Polską Normą PN-ISO 9836, powołaną w rozporządzeniu Ministra Rozwoju z dnia 11 września 2020 roku z późniejszymi zmianami w sprawie szczegółowego zakresu i formy projektu budowlanego.
- Naruszenie elementów konstrukcyjnych jest zabronione.

Data wydania: 15.07.2024

OPRACOWAŁ: Rafał Kościeszka

SPRAWDZIŁ: inż. Marcin Gryczka

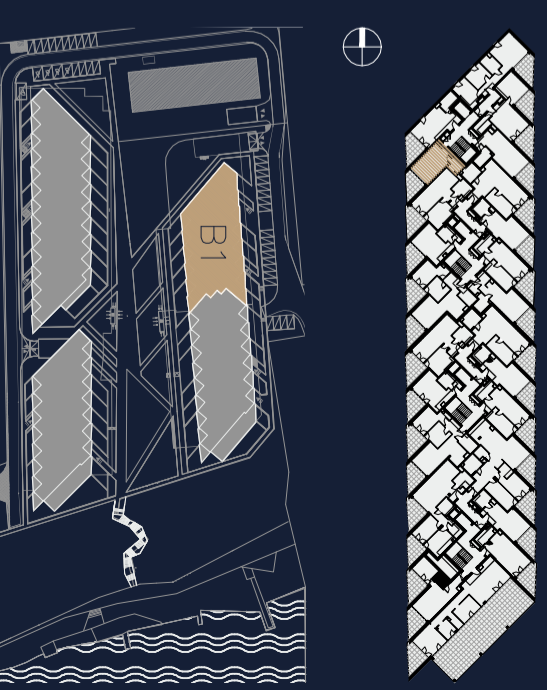

Rezydencja Zegrze Sp. z o. o. Sp. K.



CHMIELEWSKI SKALA ARCHITTEKCI