
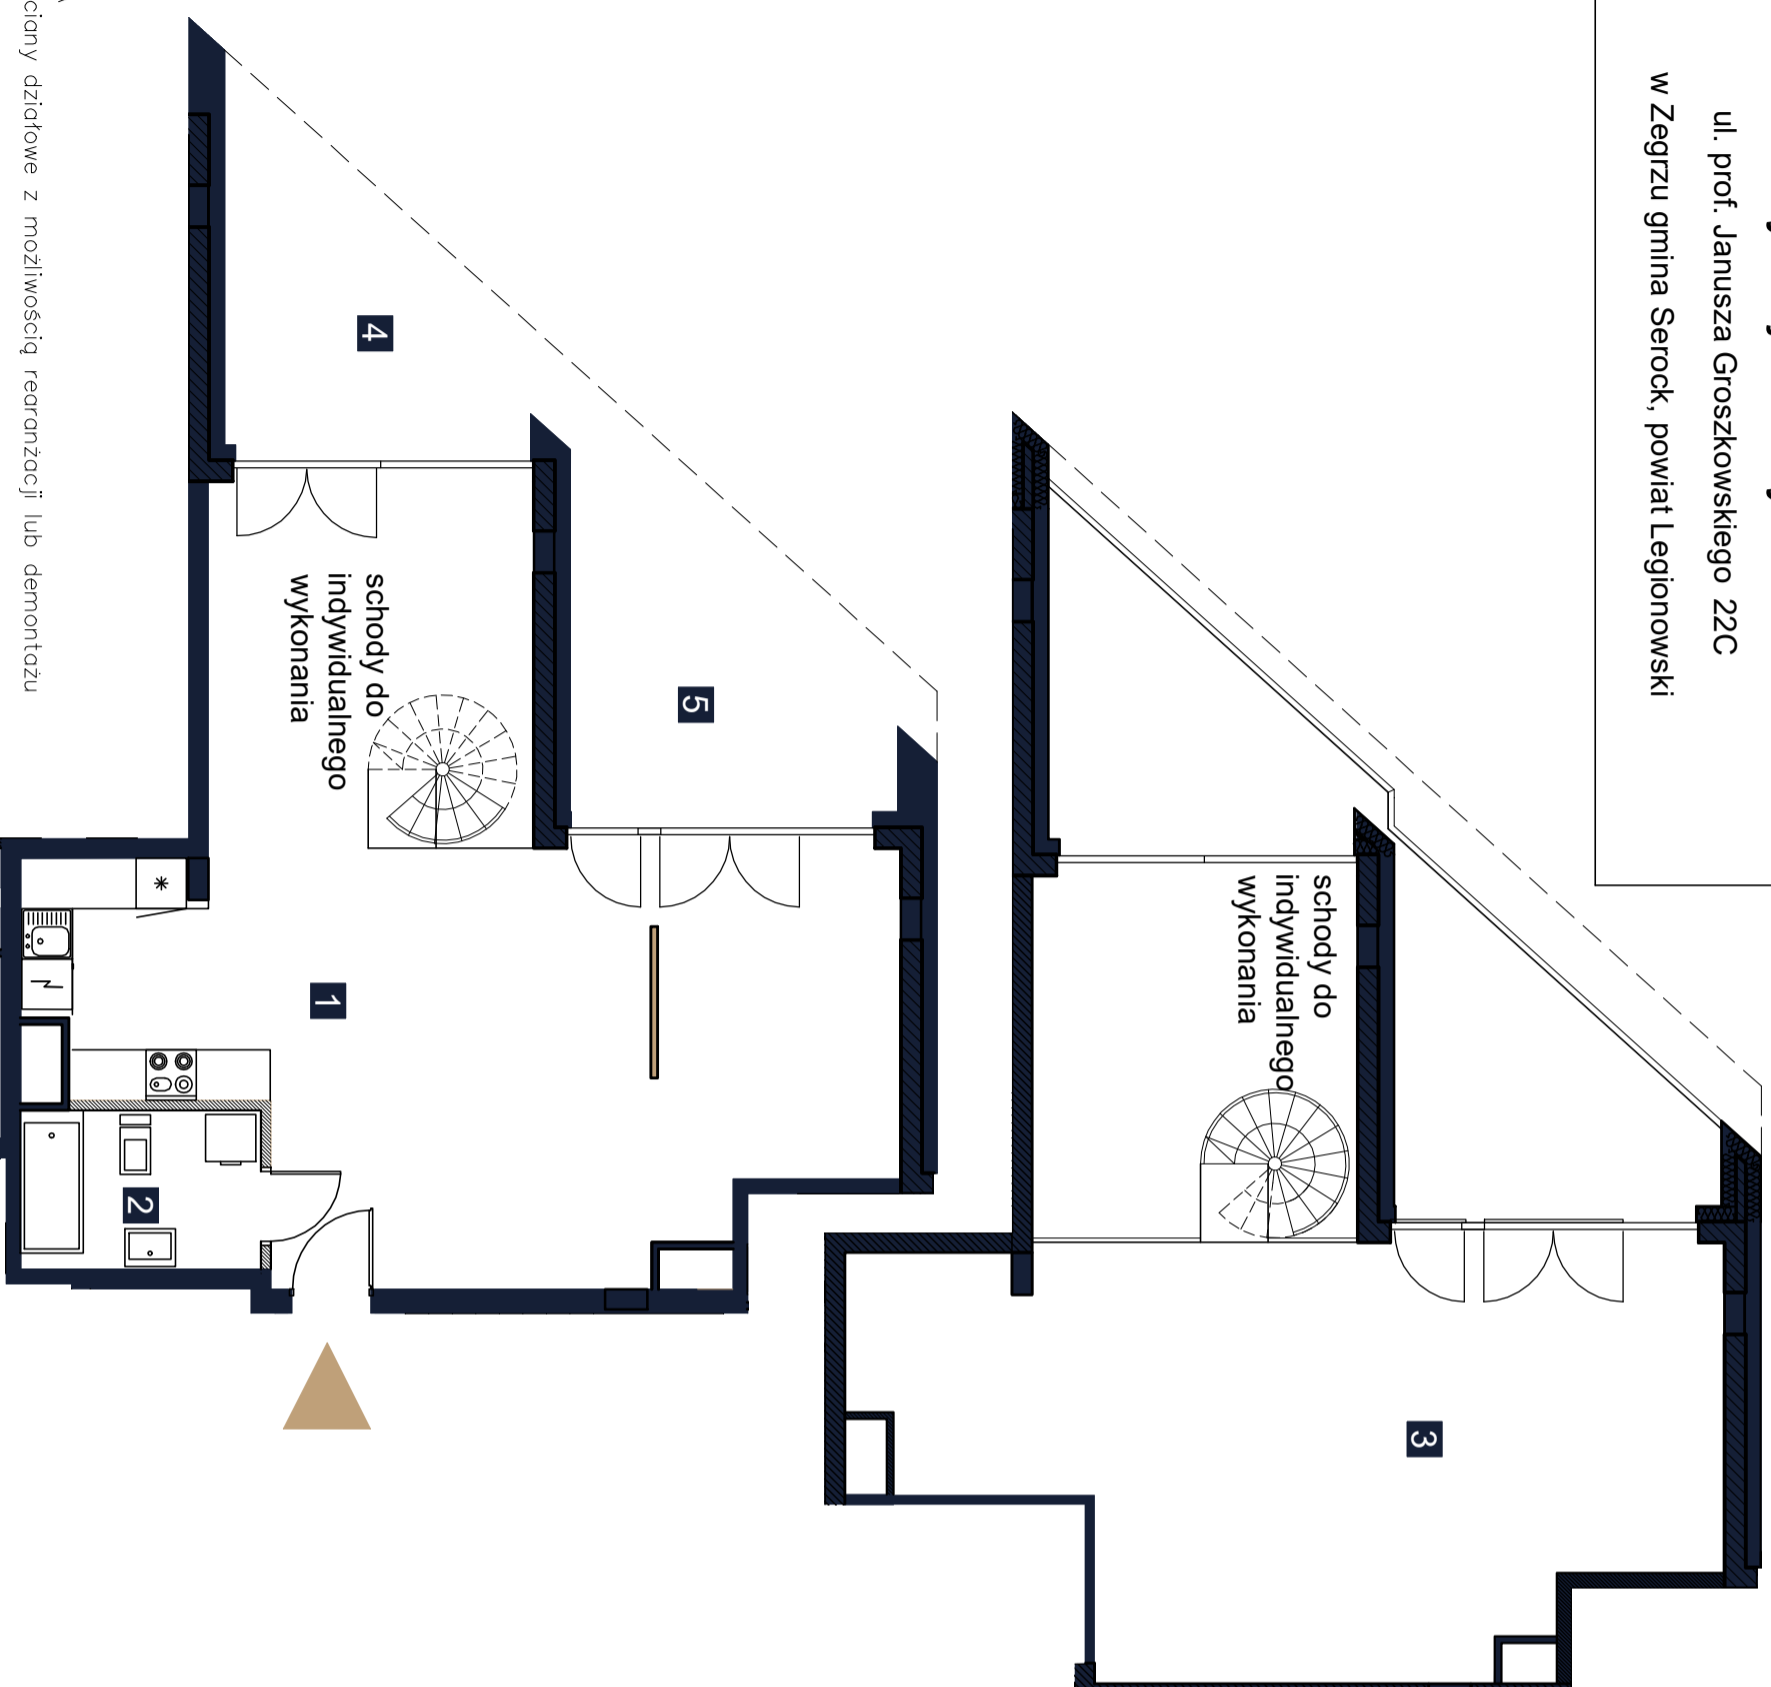


Inwentaryzacja Powykonawcza

ul. prof. Janusza Groszkowskiego 22C
w Zegrzu gmina Serock, powiat Legionowski

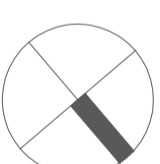

LEGENDA

- ściany działowe z możliwością rearanżacji lub demontażu
- wejsście do mieszkania



UWAGI

- Powierzchnia lokalu obliczona została zgodnie z Polską Normą PN-ISO 9836, powołaną w rozporządzeniu Ministra Rozwoju z dnia 11 września 2020 roku z późniejszymi zmianami w sprawie szczegółowego zakresu i formy projektu budowlanego.
- Naruszenie elementów konstrukcyjnych jest zabronione.

Data wydania:

15.07.2024

OPRACOWAŁ: Rafał Kościeszka

SPRAWDZIŁ: inż. Marcin Gryczka



REZYDENCJA
ZEGRZE


LOKAL NR 28 (nr techniczny C84)

PIĘTRO/KONDYGNACJA 4/5
KLATKA A

1	SALON Z ANEKSEM	61,74 m ²
2	ŁAZIENKA	5,26 m ²
3	ANTRESOLA	44,22 m ²

POWIERZCHNIA UŻYTKOWA
111,22 m²

4	LOGGIA 1	10,33 m ²
5	LOGGIA 2	11,06 m ²

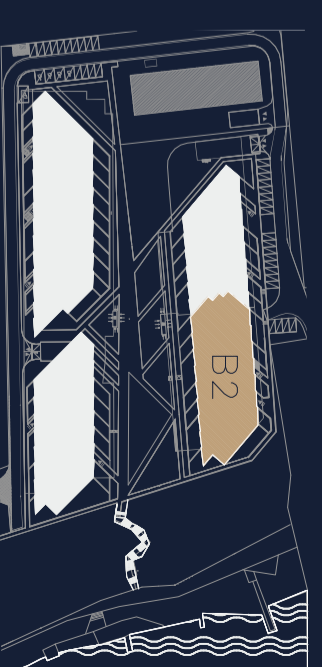

Rezydencja Zegrze Sp. z o. o. Sp. K.



CHMIELEWSKI SKALA ARCHITEKCI