
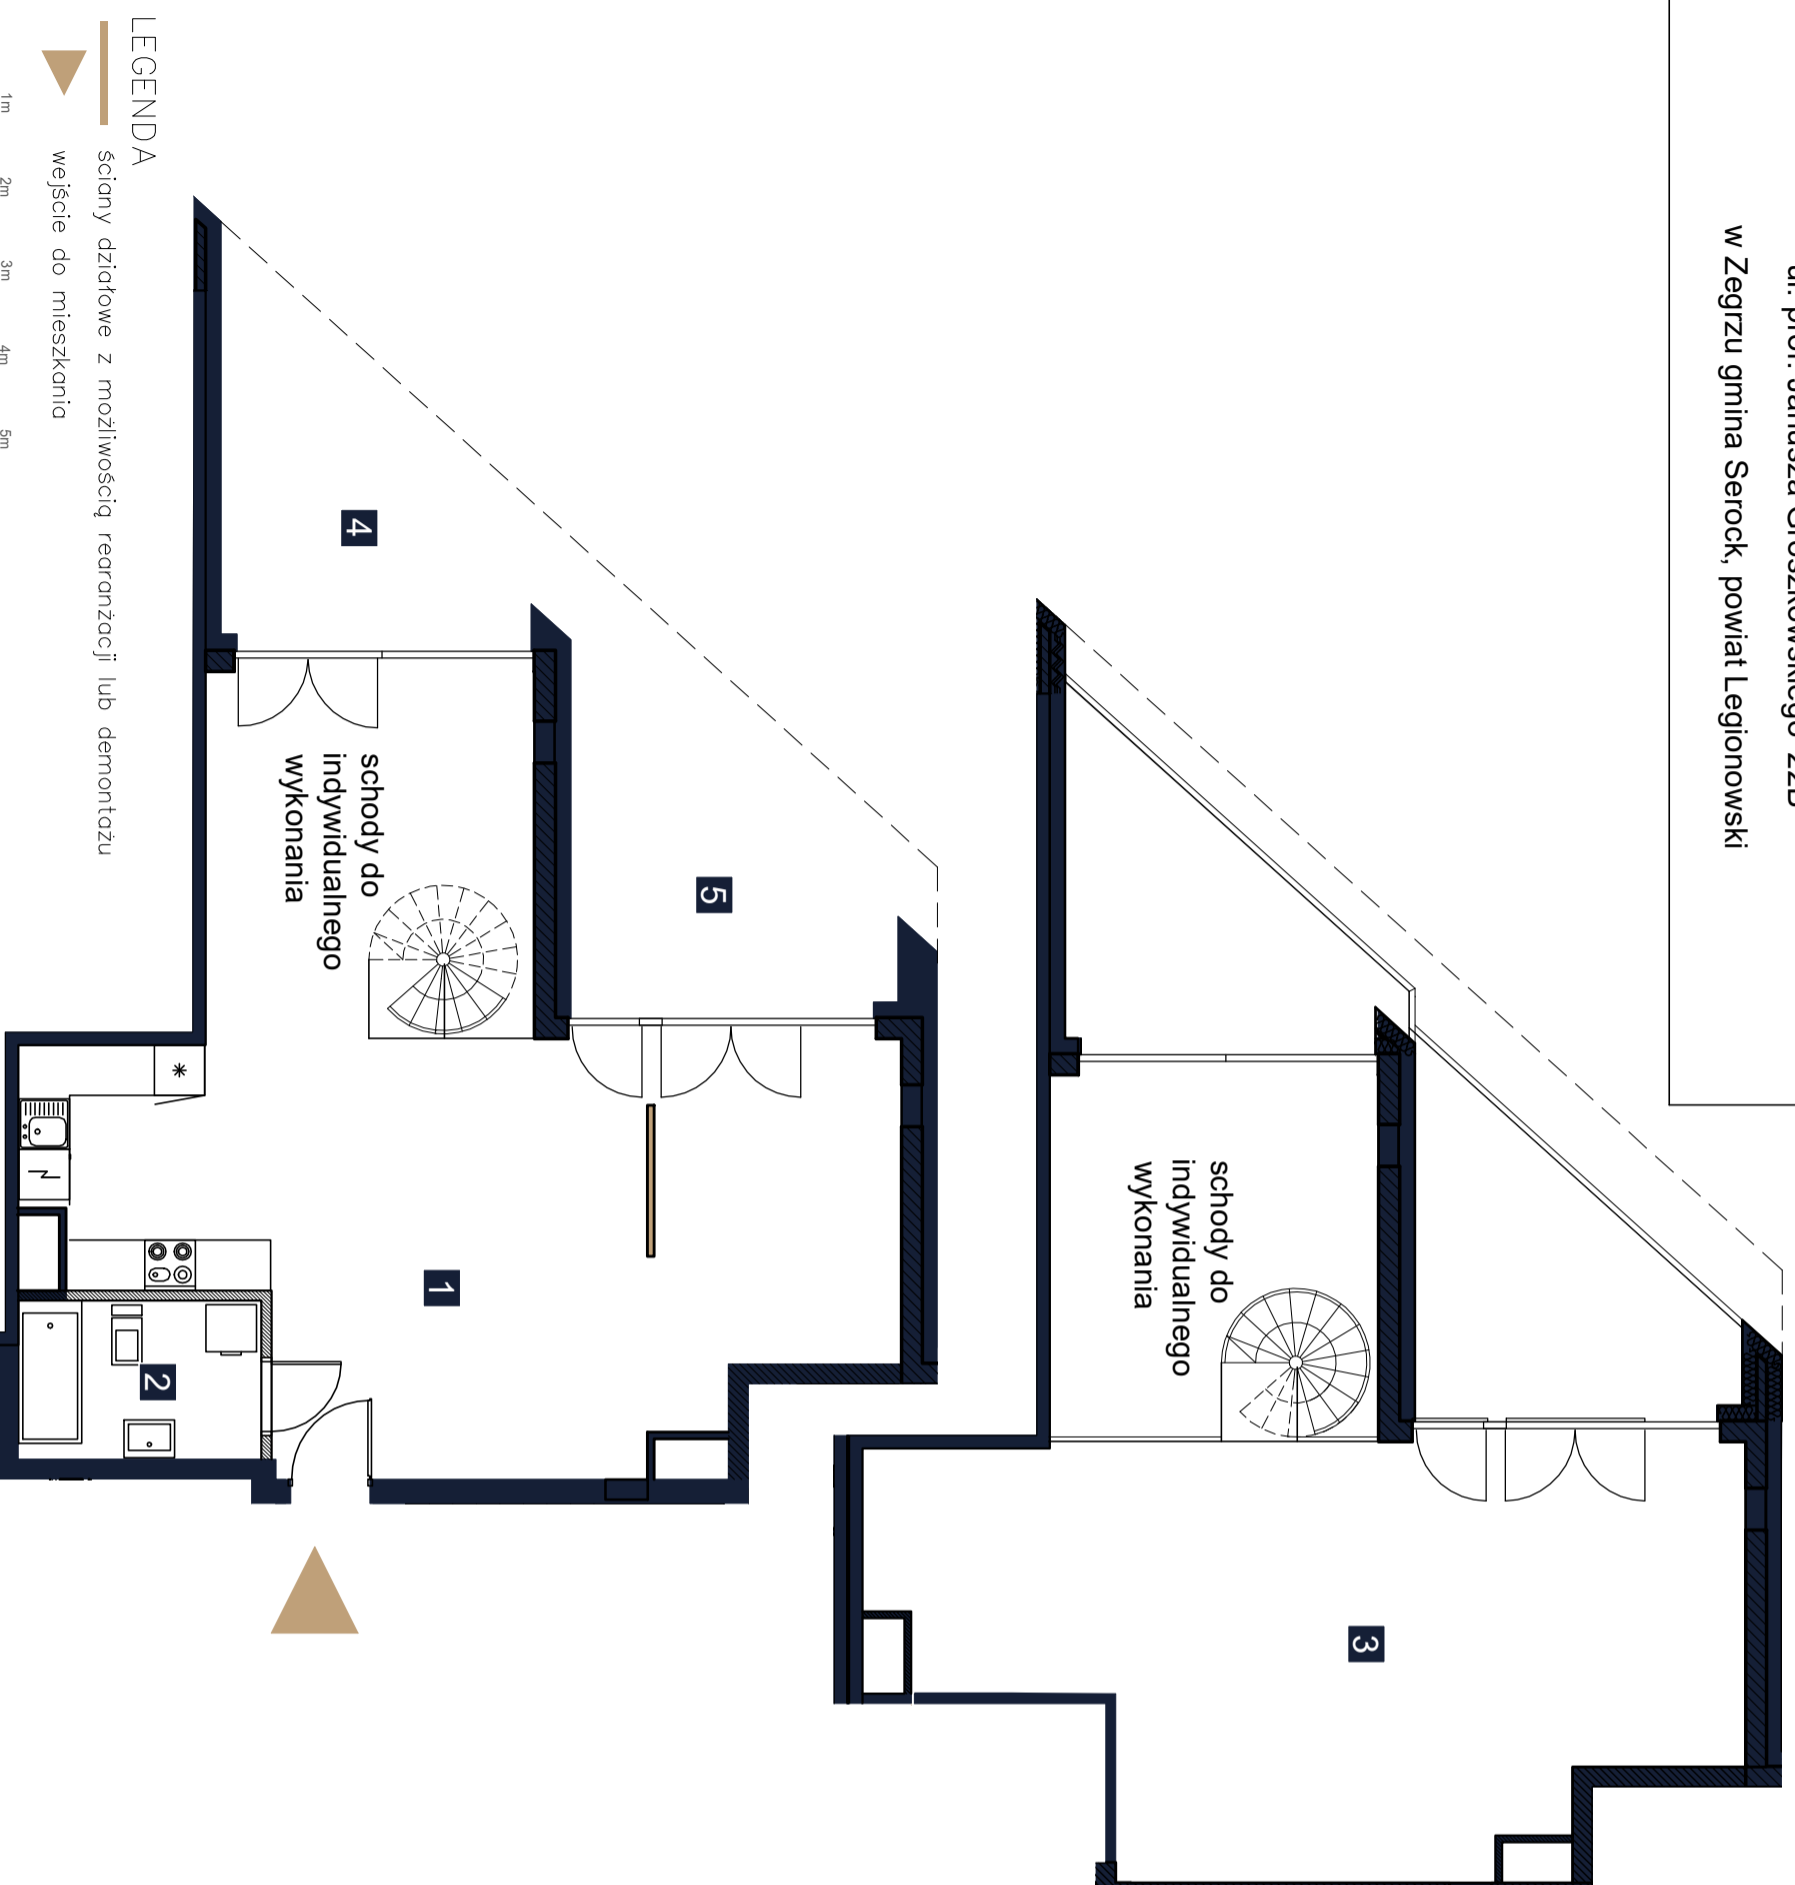


Inwentaryzacja Powykonawcza

ul. prof. Janusza Groszkowskiego 22B
w Zegrzu gmina Serock, powiat Legionowski

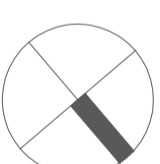

LEGENDA

- ściany działowe z możliwością reorganizacji lub demontażu
- wejście do mieszkania



UWAGI

- Powierzchnia lokalu obliczona została zgodnie z Polską Normą PN-ISO 9836, powołaną w rozporządzeniu Ministra Rozwoju z dnia 11 września 2020 roku z późniejszymi zmianami w sprawie szczegółowego zakresu i formy projektu budowlanego.
- Naruszenie elementów konstrukcyjnych jest zabronione.

Data wydania:

15.07.2024

OPRACOWAŁ: Rafał Kościeszka

SPRAWDZIŁ: inż. Marcin Gryczka



REZYDENCJA

ZEGRZE

LOKAL NR 55 (nr techniczny B52)


PIĘTRO/KONDYGNACJA 4/5

KLATKA B

1 SALON Z ANEKSEM	61,76 m ²
2 ŁAZIENKA	5,37 m ²
3 ANTRESOLA	44,88 m ²

POWIERZCHNIA UŻYTKOWA **112,01m²**

4 LOGGIA 1	10,42 m ²
5 LOGGIA 2	11,10 m ²

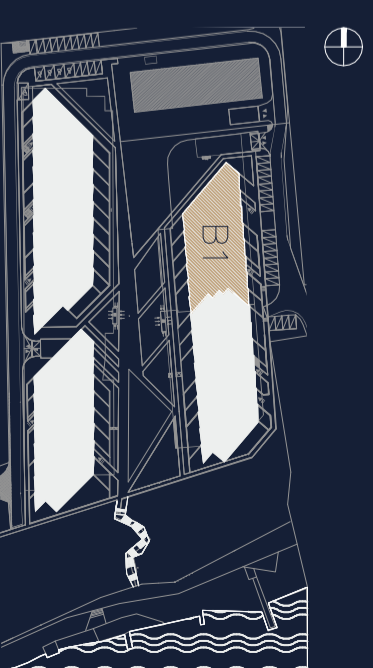

Rezydencja Zegrze Sp. z o. o. Sp. K.



CHMIELEWSKI SKALA ARCHITEKCI