



Powykonawcza inwentaryzacja lokalu mieszkalnego D.0.1

LOKAL MIESZKALNY NR 1 NUMER BUDOWLANY: D.0.1		
D.0.1.1	HOL	4.65
D.0.1.2	ŁAZIENKA	4.86
D.0.1.3	POKÓJ DZIENNY Z ANEKSEM KUCHENNYM	15.48
D.0.1.4	SYPIALNIA	7.81
POWIERZCHNIA UŻYTKOWA LOKALU:		32.80

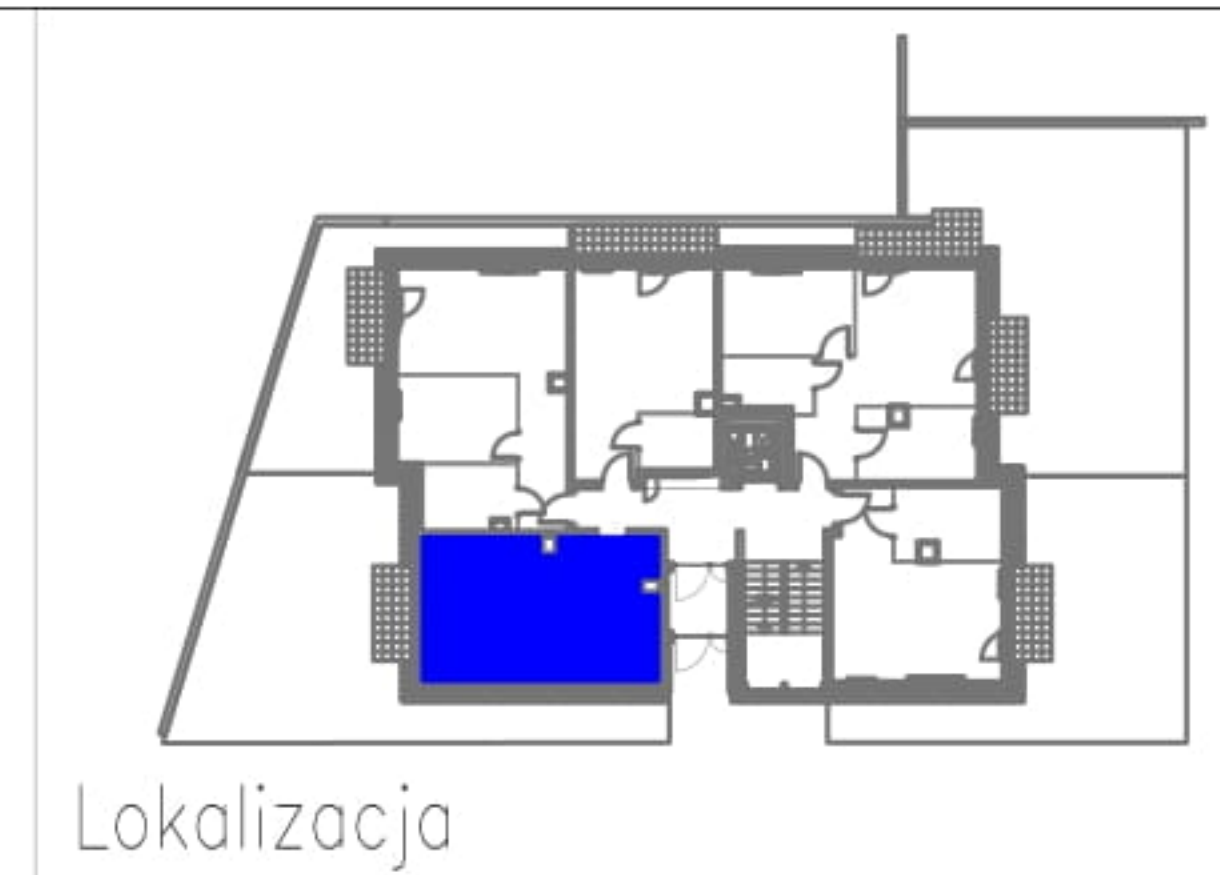

PARTER

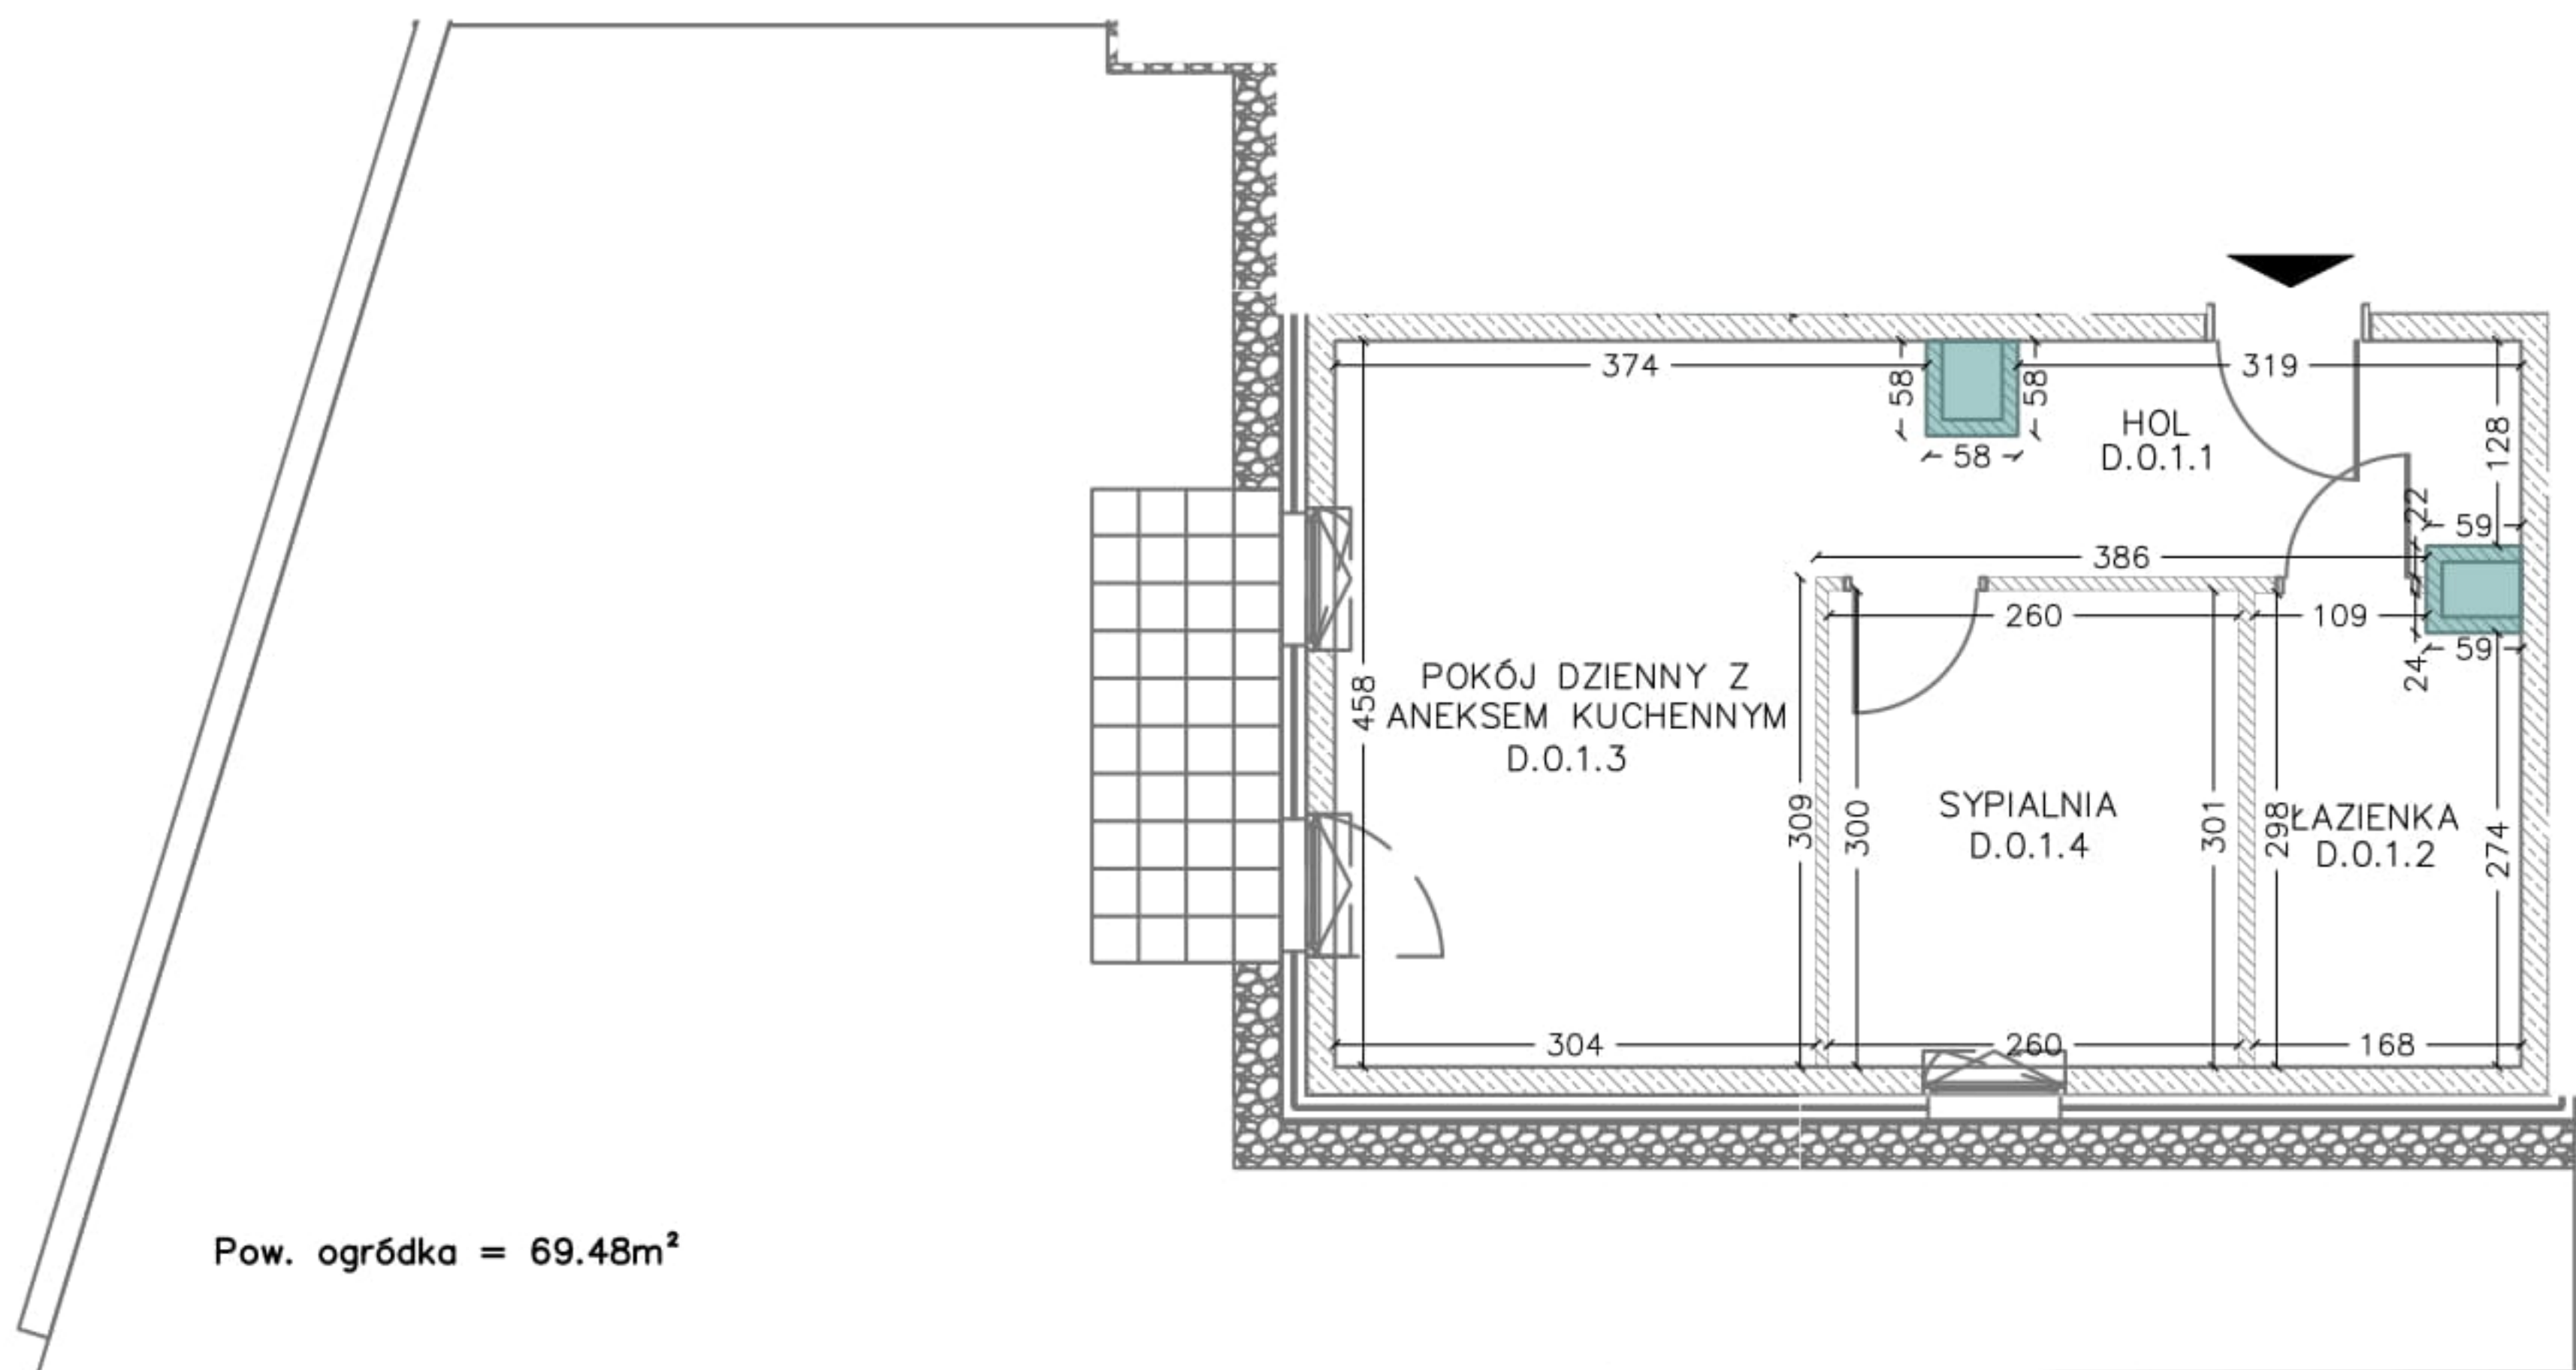

■ - ściany wewnętrzne nierozbieralne

Pomiaru dokonano w oparciu o normę ISO 9836:2015-12

SKALA
1:100

POWYKONAWCZA INWENTARYZACJA
BUDOWLANA

ADRES
BUDYNKU

GDAŃSK, UL. ŚNIADECKICH 16