

ZESTAWIENIE POWIERZCHNI SEGMENT A1

PARTER	
Nr	Nazwa
0.1	Pokój z aneksem
0.2	Łazienka
0.3	Wiatrołap
0.4	Garaż
Razem:	


SEGMENT A1
 Powierzchnia użytkowa bez garażu: 132.78m²
 Powierzchnia użytkowa z garażem: 149.60m²
 Powierzchnia tarasów: 38.76m²

ZESTAWIENIE POWIERZCHNI SEGMENT A1


PIĘTRO 1	
Nr	Nazwa
1.1	Pokój 1
1.2	Pokój 2
1.3	Garderoba
1.4	Komunikacja
1.5	Garderoba
1.6	Pokój 3
1.7	Łazienka
Razem:	

ZESTAWIENIE POWIERZCHNI SEGMENT A1

PIĘTRO 2	
Nr	Nazwa
2.1	Komunikacja
2.2	Pokój 4
2.3	Łazienka
Razem:	

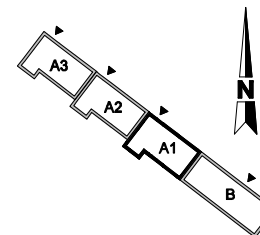

TYPY PROJEKTU: Inwentaryzacja Powykonawcza zespołu budynków nr 1 przy ulicy Wiejskiej 35 w Gliwicach	
INWESTOR: Ośiedle Paryskie Sp. z o.o. sp. komandytowa ul. Srebrna 4, 41-804 Zabrze	
TYTUŁ RYSUNKU: Segment A1 - rzut parteru	NR RYSUNKU: A1-1
STADIUM: Inwentaryzacja powykonawcza	SKALA: 1:50
PROJEKTANT: mgr inż. arch. Joanna Kowalczyk - Wiatr ul. Włocławskiej 20/2013/19	DATA: Marzec 2021
OPRACOWAŁ: mgr inż. arch. Marta Rajczykowska mgr inż. arch. Artur Kubik	

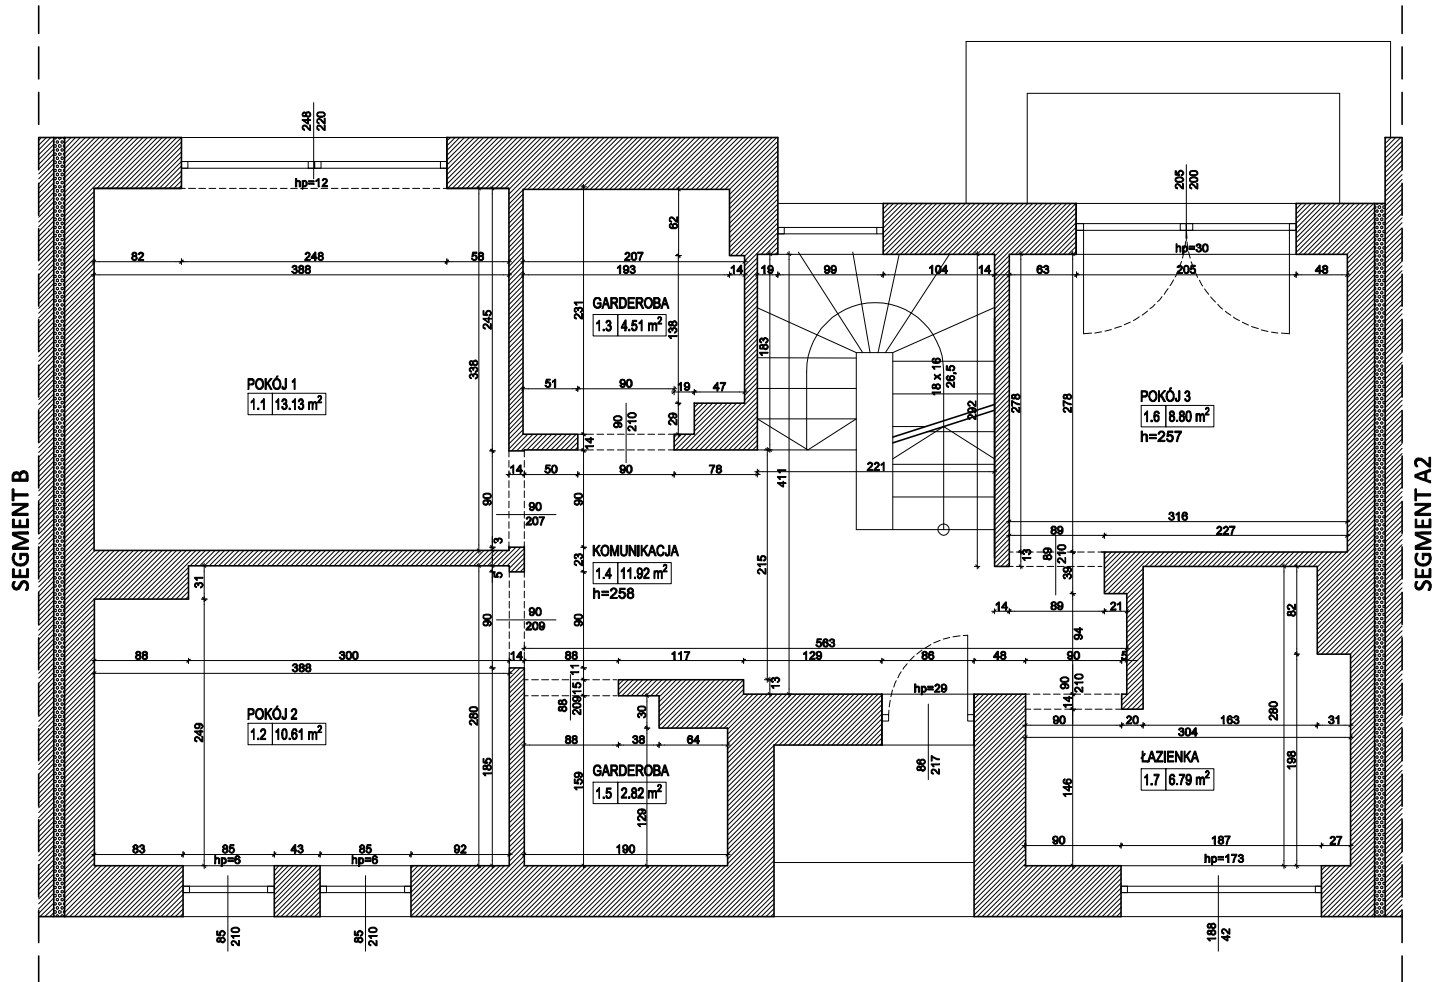

SEGMENT B

SEGMENT A2

ZESTAWIENIE POWIERZCHNI SEGMENT A1

PARTER	
Nr	Nazwa
0.1	Pokój z aneksem
0.2	Łazienka
0.3	Wiatrołap
0.4	Garaż
Razem:	


SEGMENT A1
Powierzchnia użytkowa bez garażu: 132.78m²
Powierzchnia użytkowa z garażem: 149.60m²
Powierzchnia tarasów: 38,76m²

ZESTAWIENIE POWIERZCHNI SEGMENT A1


PIĘTRO 1	
Nr	Nazwa
1.1	Pokój 1
1.2	Pokój 2
1.3	Garderoba
1.4	Komunikacja
1.5	Garderoba
1.6	Pokój 3
1.7	Łazienka
Razem:	

ZESTAWIENIE POWIERZCHNI SEGMENT A1

PIĘTRO 2	
Nr	Nazwa
2.1	Komunikacja
2.2	Pokój 4
2.3	Łazienka
Razem:	

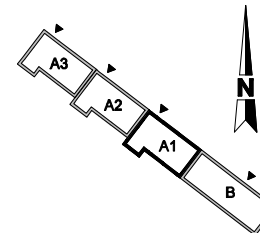

TYPY PROJEKTU: Inwentaryzacja Powykonawcza zespołu budynków nr 1 przy ulicy Wiejskiej 35 w Gliwicach	
INWESTOR: Osiedle Paryskie Sp. z o.o. sp. komandytowa ul. Srebrna 4, 41-804 Zabrze	
Tytuł rysunku: Segment A1 - rzut I piętra	Nr rysunku: A1-2
STADIUM: Inwentaryzacja powykonawcza	SKALA: 1:50
PROJEKTANT: mgr inż. arch. Joanna Kowalczyk - Wiatr ul. Włocławskiej 20/203/19	DATA: Marzec 2021
OPRACOWAŁ: mgr inż. arch. Marta Rajczykowska mgr inż. arch. Artur Kubik	

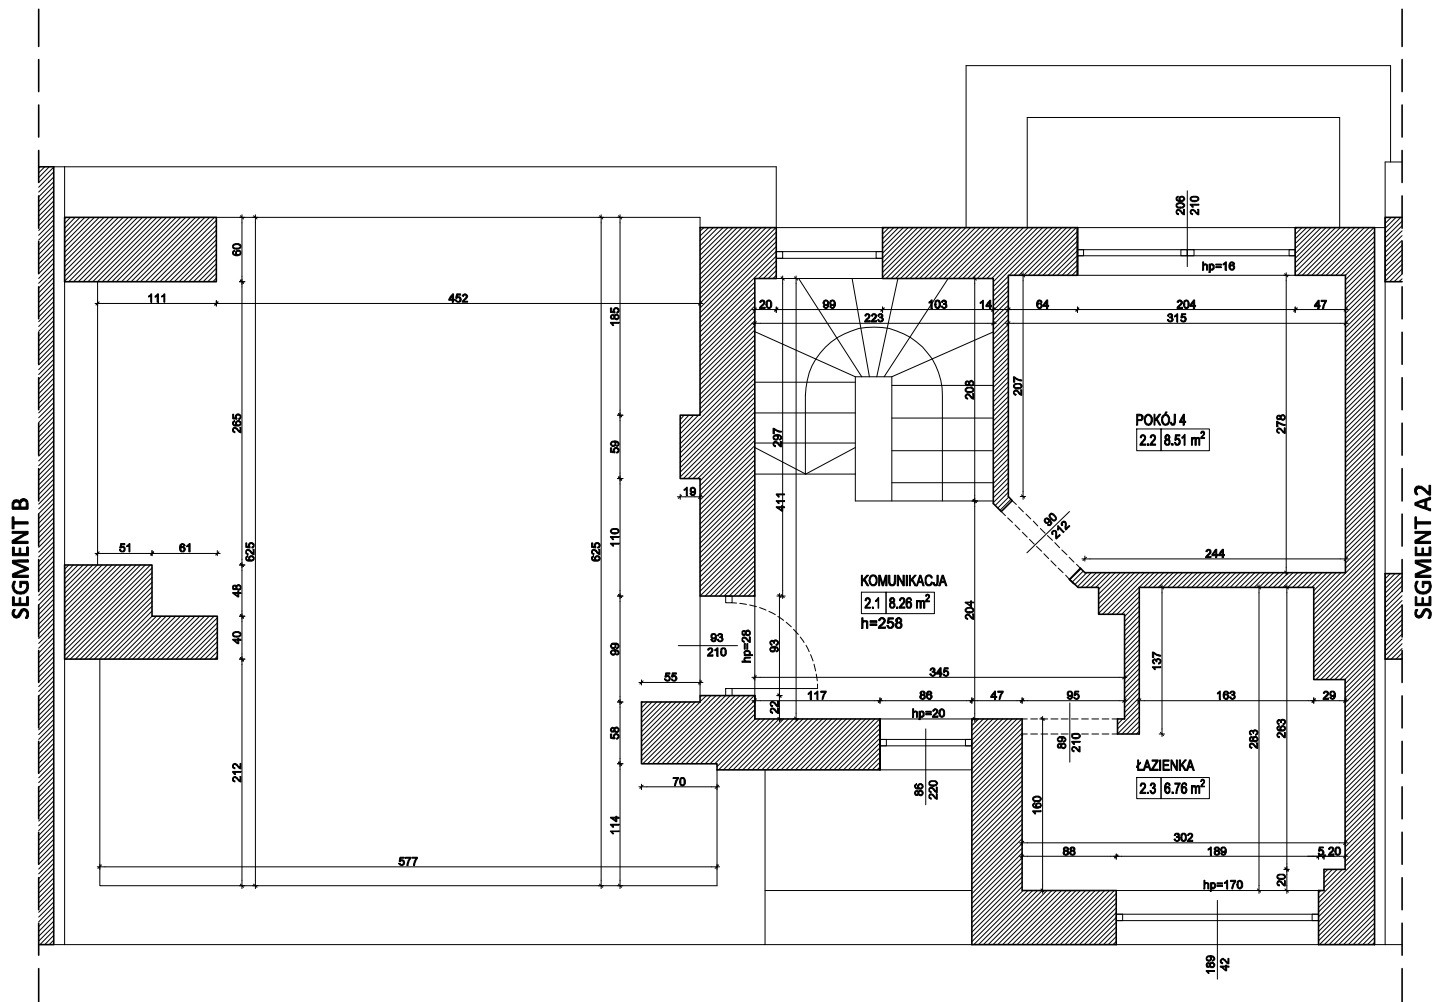


ZESTAWIENIE POWIERZCHNI SEGMENT A1	
PARTER	
Nr	Nazwa
0.1	Pokój z aneksem
0.2	Łazienka
0.3	Wiatrołap
0.4	Garaż
Razem:	

SEGMENT A1
Powierzchnia użytkowa bez garażu: 132,78m²
Powierzchnia użytkowa z garażem: 149,60m²
Powierzchnia tarasów: 38,76m²

ZESTAWIENIE POWIERZCHNI SEGMENT A1	
PIĘTRO 1	
Nr	Nazwa
1.1	Pokój 1
1.2	Pokój 2
1.3	Garderoba
1.4	Komunikacja
1.5	Garderoba
1.6	Pokój 3
1.7	Łazienka
Razem:	

ZESTAWIENIE POWIERZCHNI SEGMENT A1	
PIĘTRO 2	
Nr	Nazwa
2.1	Komunikacja
2.2	Pokój 4
2.3	Łazienka
Razem:	

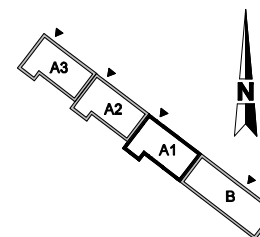

TEMAT PROJEKTU: Inwentaryzacja Powykonawcza zespołu budynków nr 1 przy ulicy Wiejskiej 35 w Gliwicach	
INWESTOR: Ośiedle Paryskie Sp. z o.o. sp. komandytowa ul. Srebrna 4, 41-804 Zabrze	
TYTUŁ RYSUNKU: Segment A1 - rzut II piętra	
NR RYSUNKU: A1-3	
STADIUM: Inwentaryzacja powykonawcza	SKALA: 1:50
OPROJEKTOWAŁ: mgr inż. arch. Marta Rajczykowska mgr inż. arch. Artur Kubik	