



Powykonawcza inwentaryzacja lokalu mieszkalnego C.0.4

LOKAL MIESZKALNY NR 4 NUMER BUDOWLANY: C.0.4		
C.0.4.1	HOL	3.26
C.0.4.2	SYPIALNIA	14.44
C.0.4.3	ŁAZIENKA	3.52
C.0.4.4	POKÓJ DZIENNY Z ANEKSEM KUCHENNYM	21.28
C.0.4.5	ŁAZIENKA	4.48
POWIERZCHNIA UŻYTKOWA LOKALU:		46.98

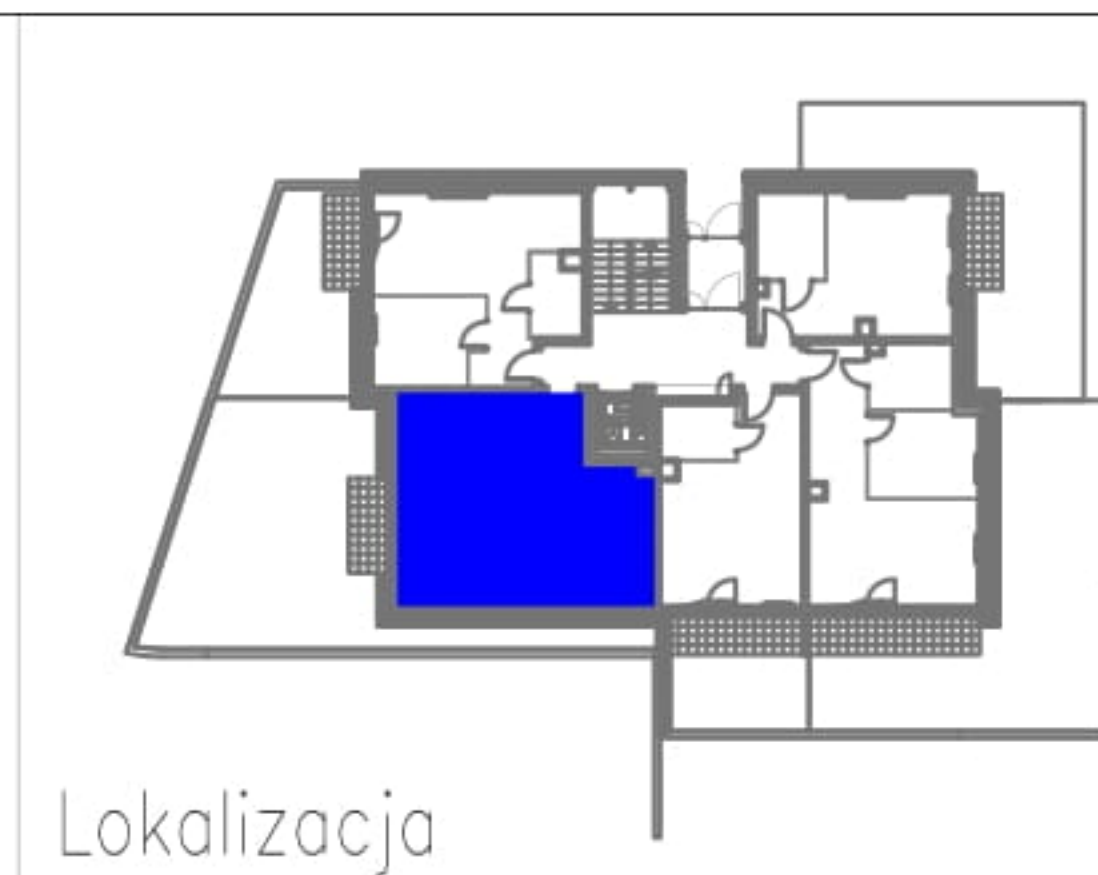

PARTER

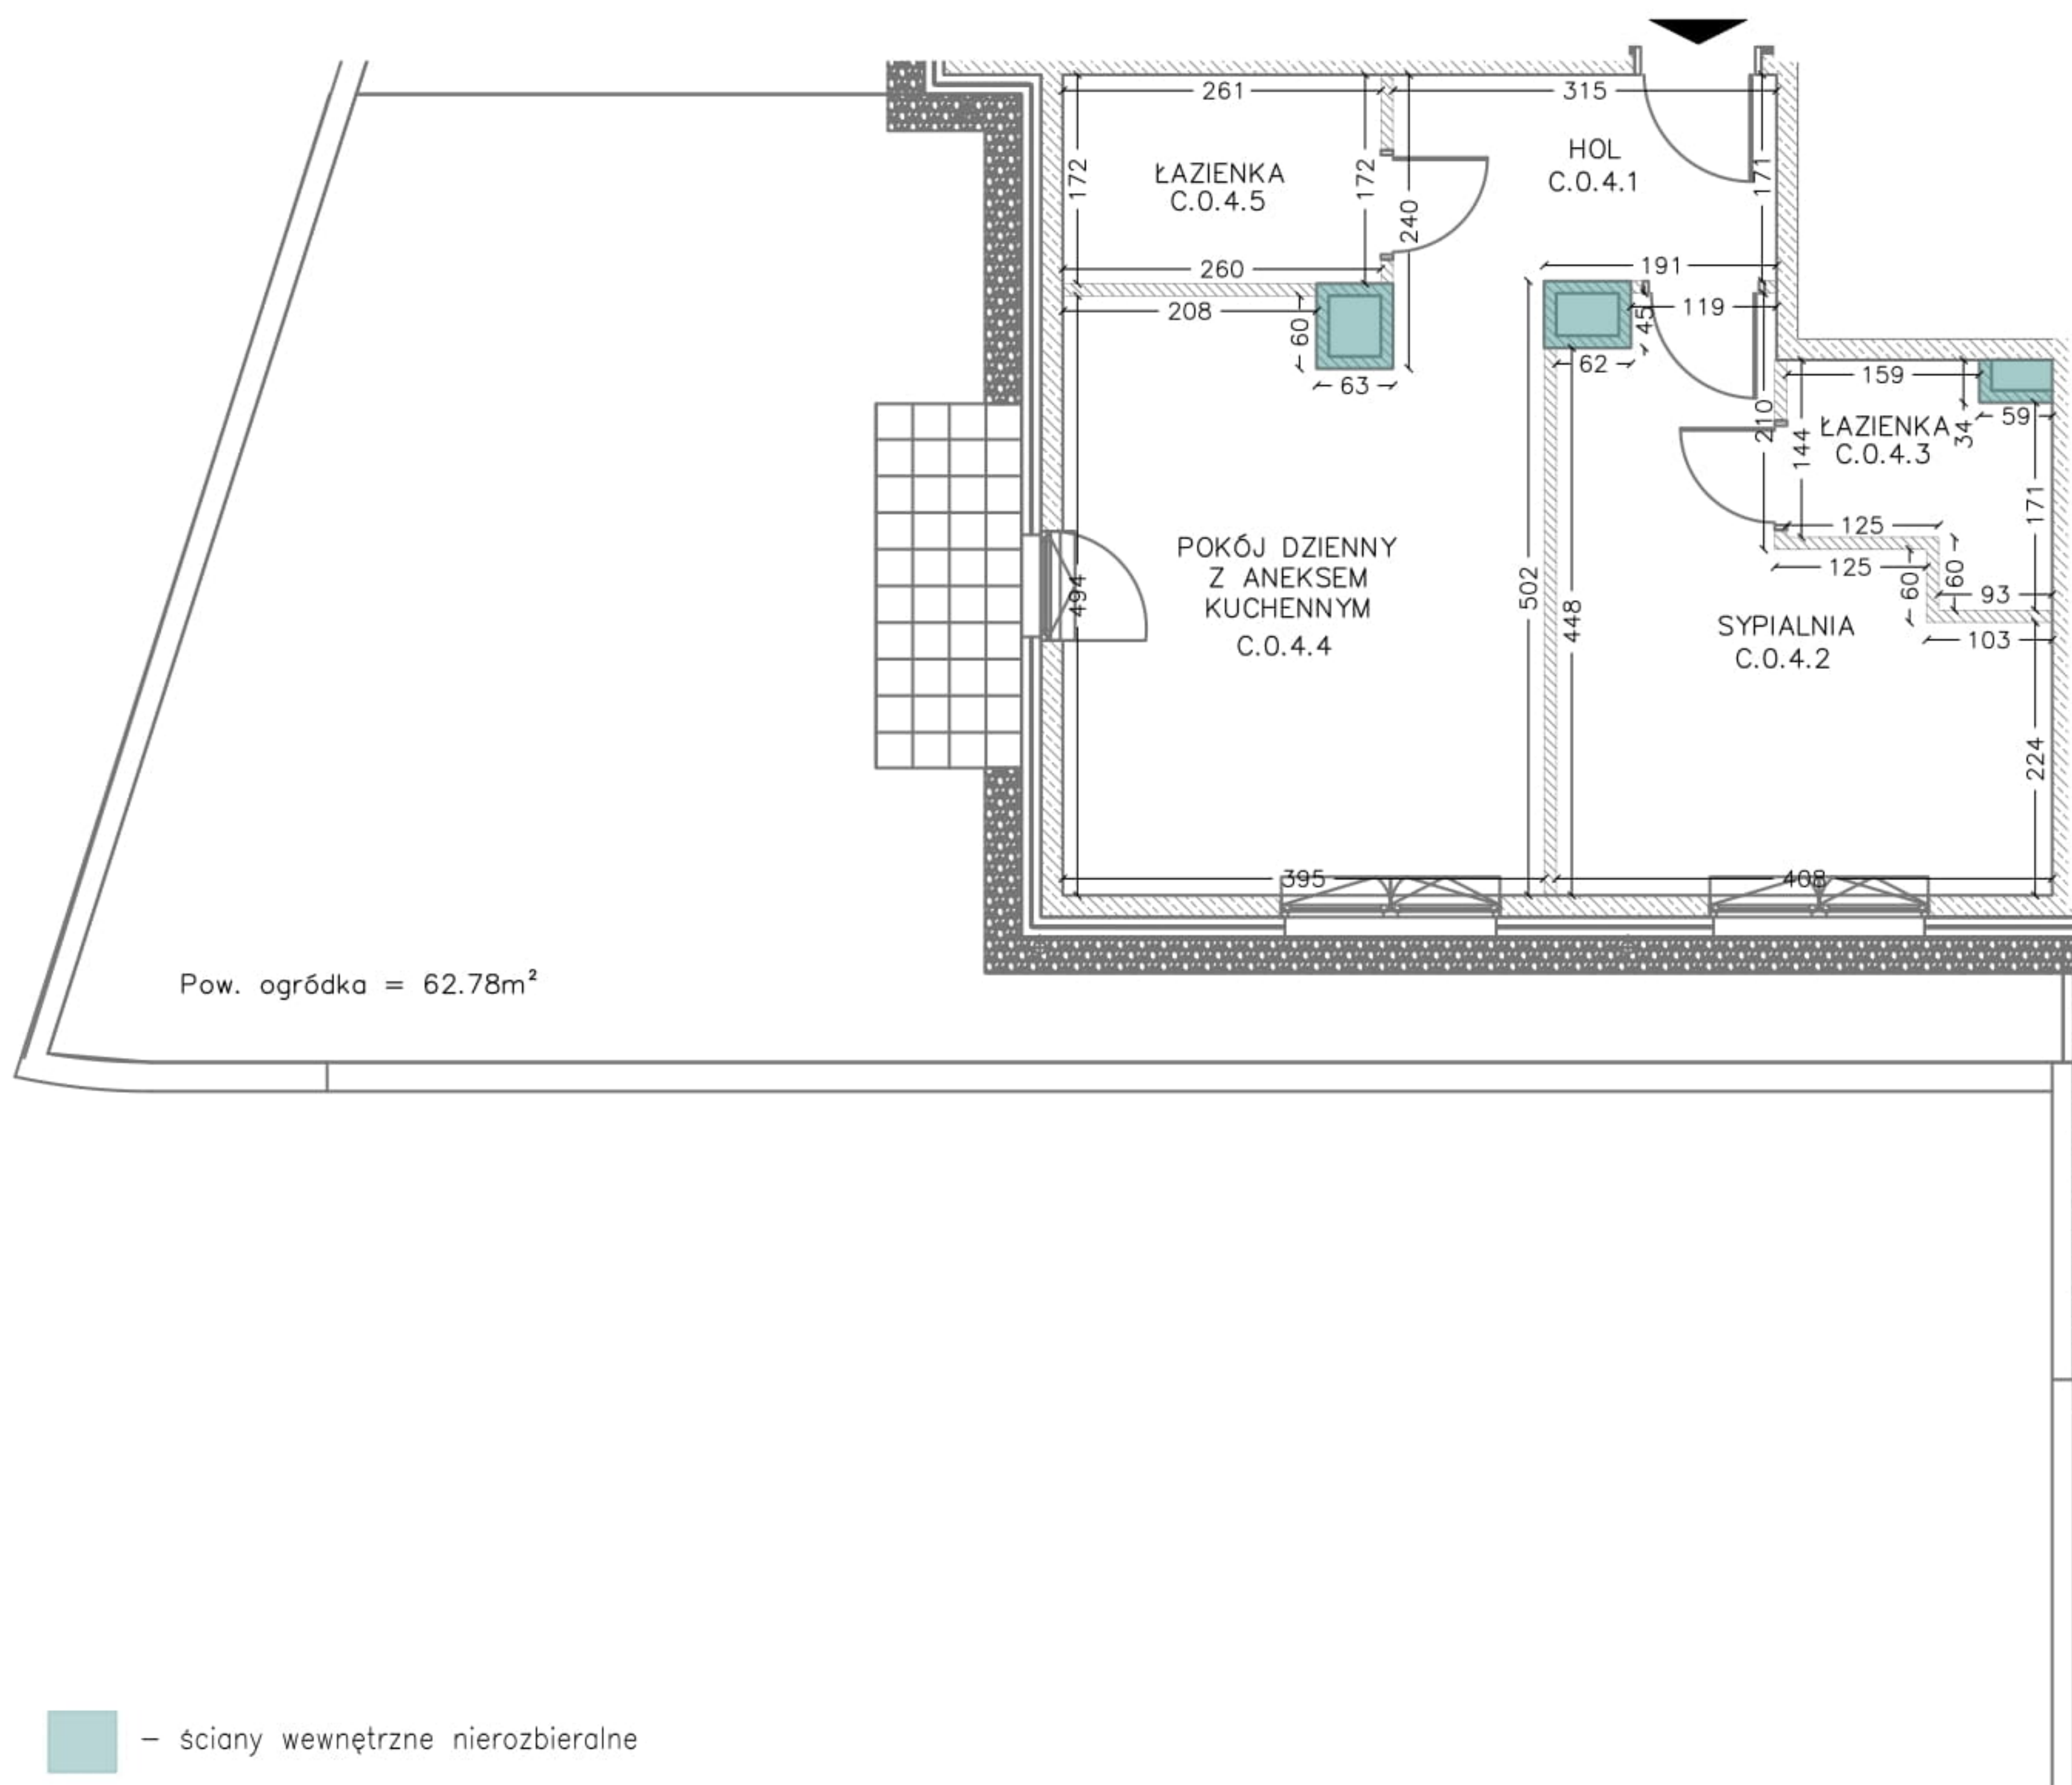

■ - ściany wewnętrzne nierozbieralne

Pomiaru dokonano w oparciu o normę ISO 9836:2015-12

SKALA
1:100

POWYKONAWCZA INWENTARYZACJA
BUDOWLANA

ADRES
BUDYNKU

GDAŃSK, UL. ŚNIADECKICH 14