


# Powykonawcza inwentaryzacja lokalu mieszkalnego D.1.3

LOKAL MIESZKALNY NR 8   NUMER BUDOWLANY: D.1.3		
D.1.3.1	HOL	4.38
D.1.3.2	POKÓJ DZIENNY Z ANEKSEM KUCHENNYM	20.01
D.1.3.3	ŁAZIENKA	4.09
POWIERZCHNIA UŻYTKOWA LOKALU:		28.48



Lokalizacja

PIĘTRO 1

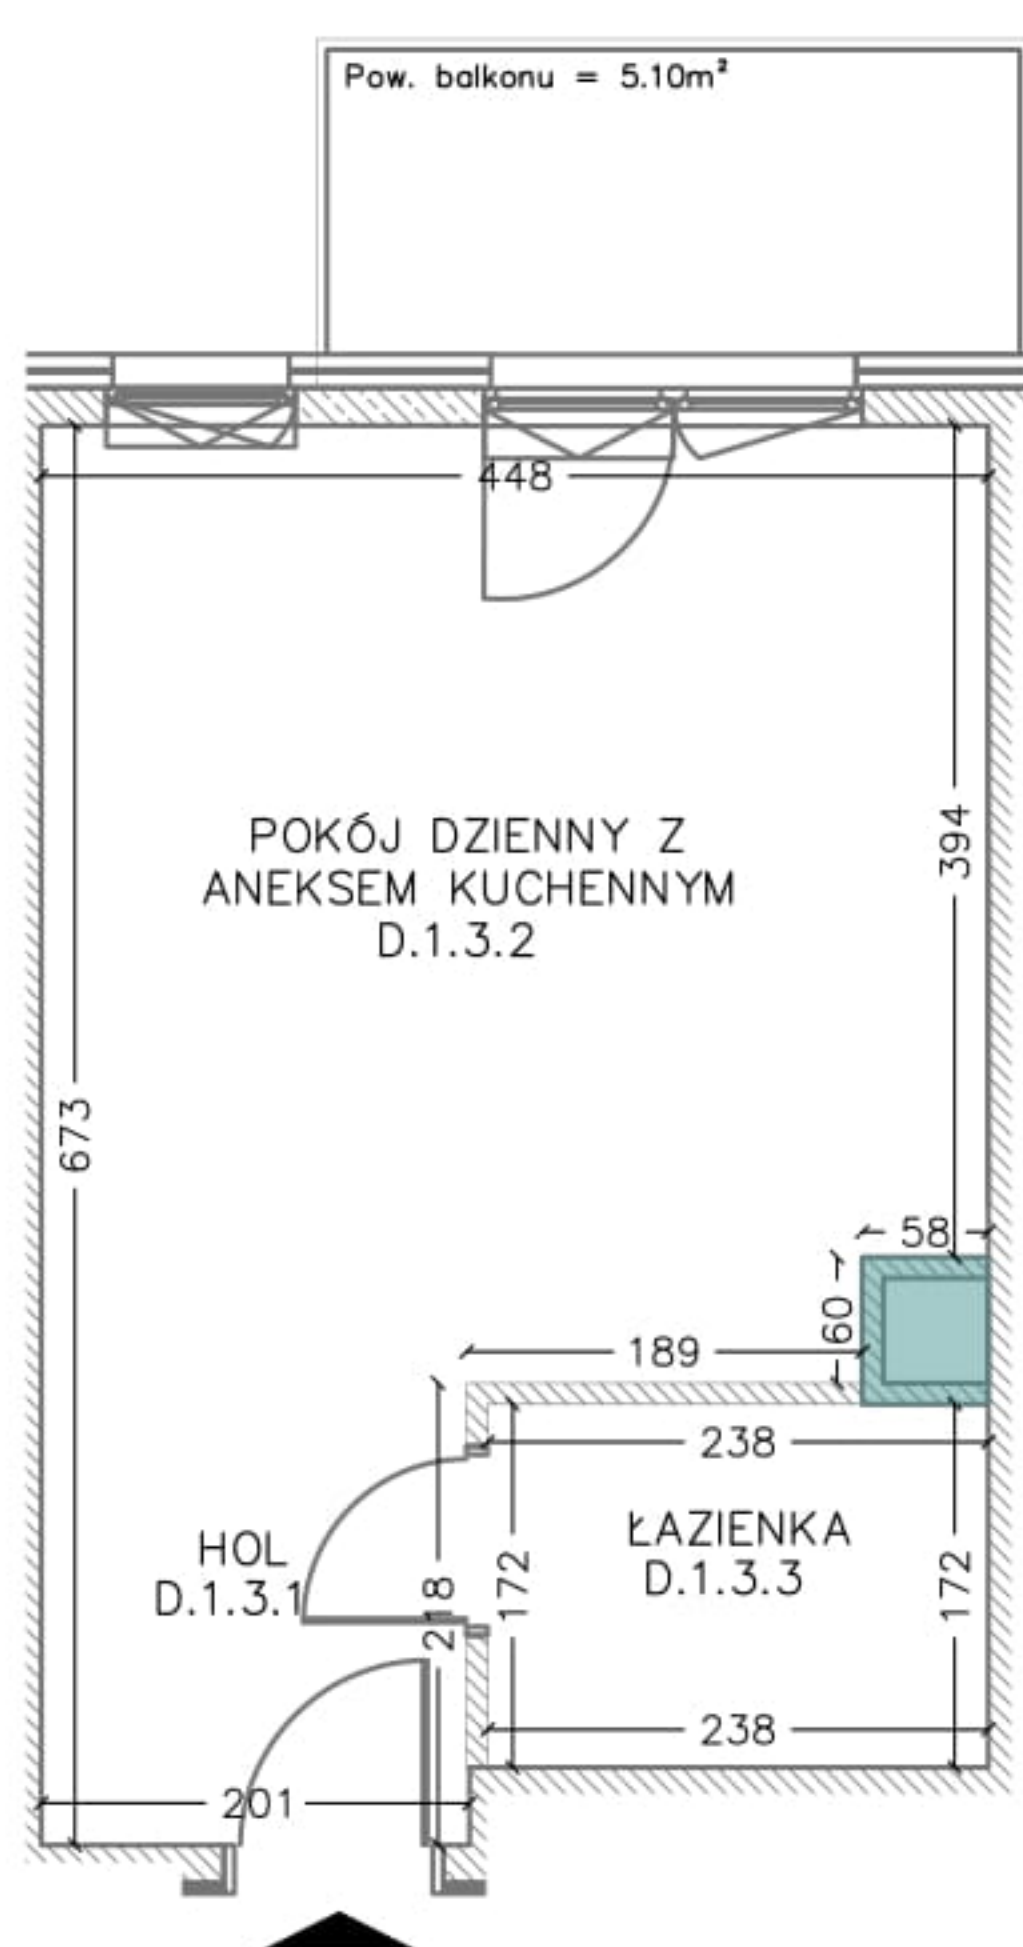

■ - ściany wewnętrzne nierozbieralne

Pomiaru dokonano w oparciu o normę ISO 9836:2015-12

SKALA  
1:100

POWYKONAWCZA INWENTARYZACJA  
BUDOWLANA

ADRES  
BUDYNKU

GDAŃSK, UL. ŚNIADECKICH 16