



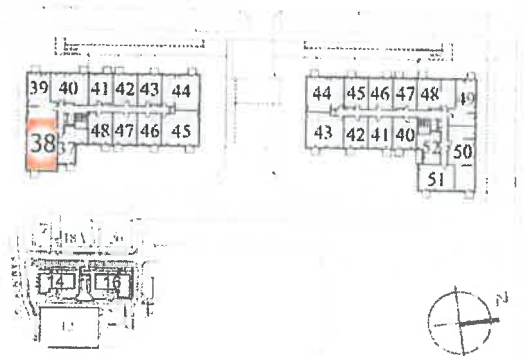

Arche S.A.
ul. Polowa 36
02-801 Warszawa
arche@arche.pl
tel. /22/ 312 80 80

OSIEDLE POLNYCH KWIATÓW

Inwentaryzacja powykonawcza
ul. K. Kumińskiego 14-16 Gzgow Maz.
dz. ew. 18/28 i 18/30 tab. 806 9

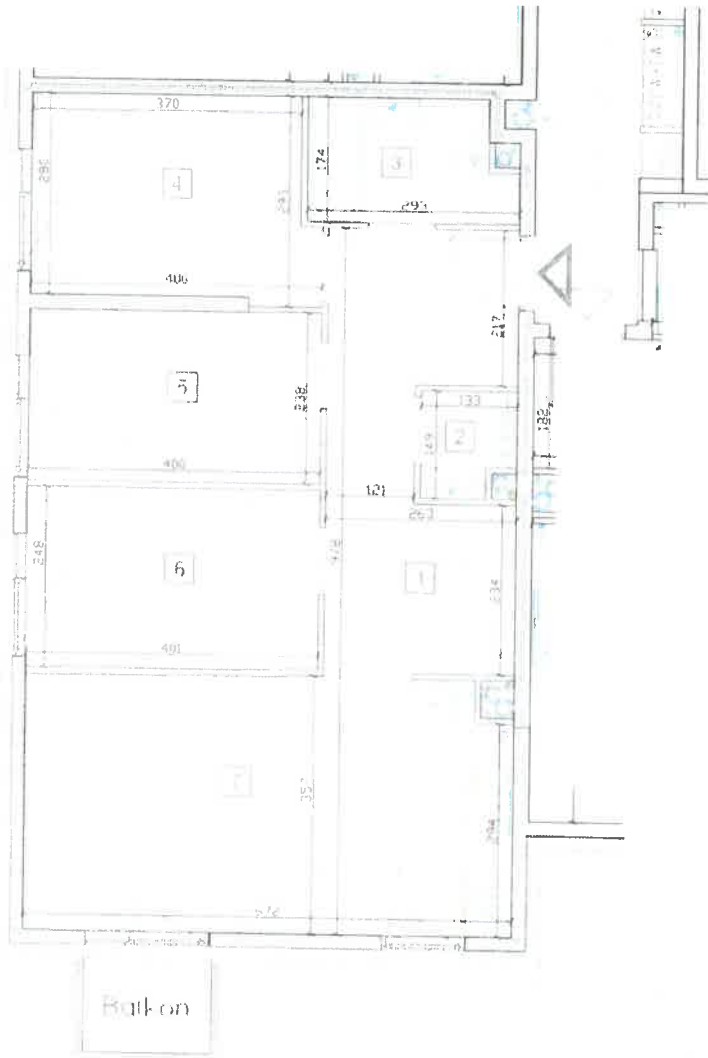

Typ lokalu	Mieszkalny	Kondygnacja	+4
Nr projekt. budynku	D	Ilość izb	4
Nr porządkowy bud.	14	Nr docelowy lokalu	38
Powierzchnia użytkowa lokalu wg PN-ISO 9836		74,17 m ²	
I.p.	Rodzaj pomieszczenia	Powierzchnia użytkowa	
1	Przedpokój	13,92 m ²	
2	Łazienka	1,80 m ²	
3	Łazienka	4,65 m ²	
4	Sypialnia	10,78 m ²	
5	Sypialnia	9,52 m ²	
6	Sypialnia	9,92 m ²	
7	Salon z aneksem kuchen.	23,58 m ²	
Balkon		2,25 m ²	

inż. Leszek Stypułkowski
uprawnienia budowlane nr
MAZ. 1365 Oby. Okręgo

SOLAP
Wrześniak Piotr
02-797 Warszawa Al. Pił N 20 m. 5
NIP. 796-230-71-00 REGON 67287205
tel. 605 235 719