

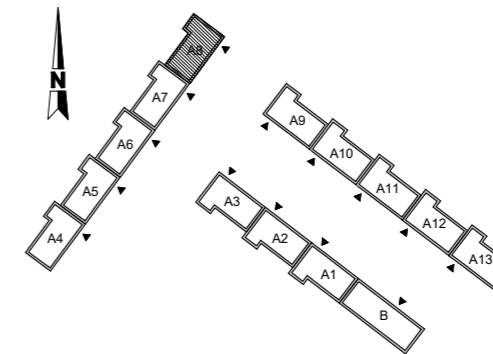



SEGMENT A7

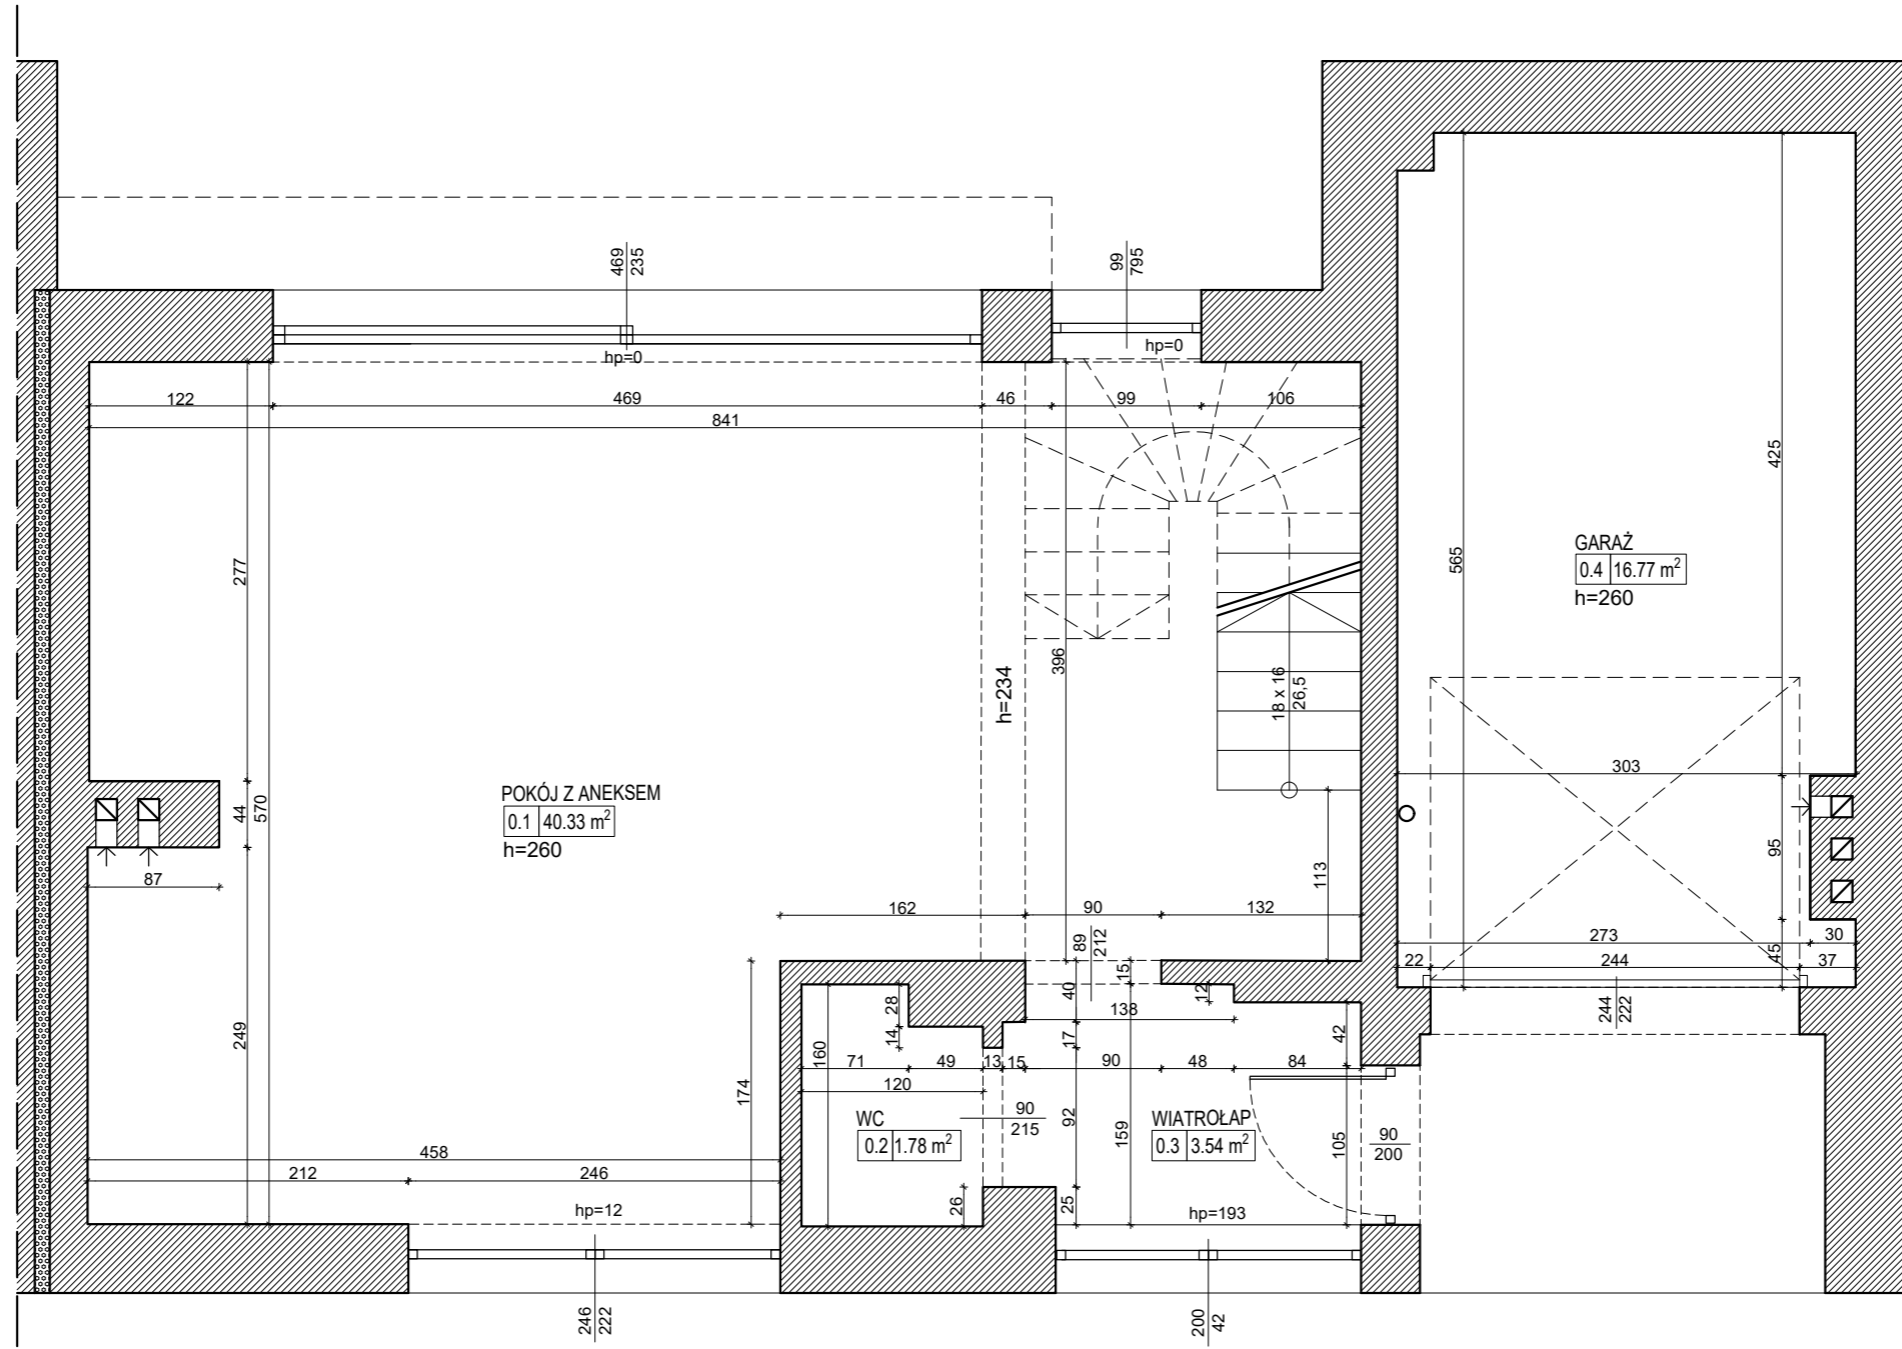



|   |                            |
|---|----------------------------|
| TEMAT PROJEKTU:<br><b>Inwentaryzacja Powykonawcza zespołu budynków nr 2 przy ulicy Wiejskiej 35 w Gliwicach</b> |                            |
| INWESTOR:<br>Osiedle Paryskie Sp. z o.o. sp. komandytowa<br>ul. Srebrna 4, 41-804 Zabrze                        |                            |
| TYTUŁ RYSUNKU:<br><b>Segment A8 - rzut parteru</b>  | NR RYSUNKU:<br><b>A8-1</b> |
| STADIUM:<br>Inwentaryzacja powykonawcza   | SKALA:<br>1:50             |
| PROJEKTANT:<br>mgr inż. arch. Joanna Kowalczyk - Wiatr<br><small>nr upr. 26/SLOKK/2013/II</small>               | DATA:<br>maj 2022          |
| OPRACOWAŁ:<br>mgr inż. arch. Marta Rajczykowska<br>mgr inż. arch. Artur Kubik                                   |                            |

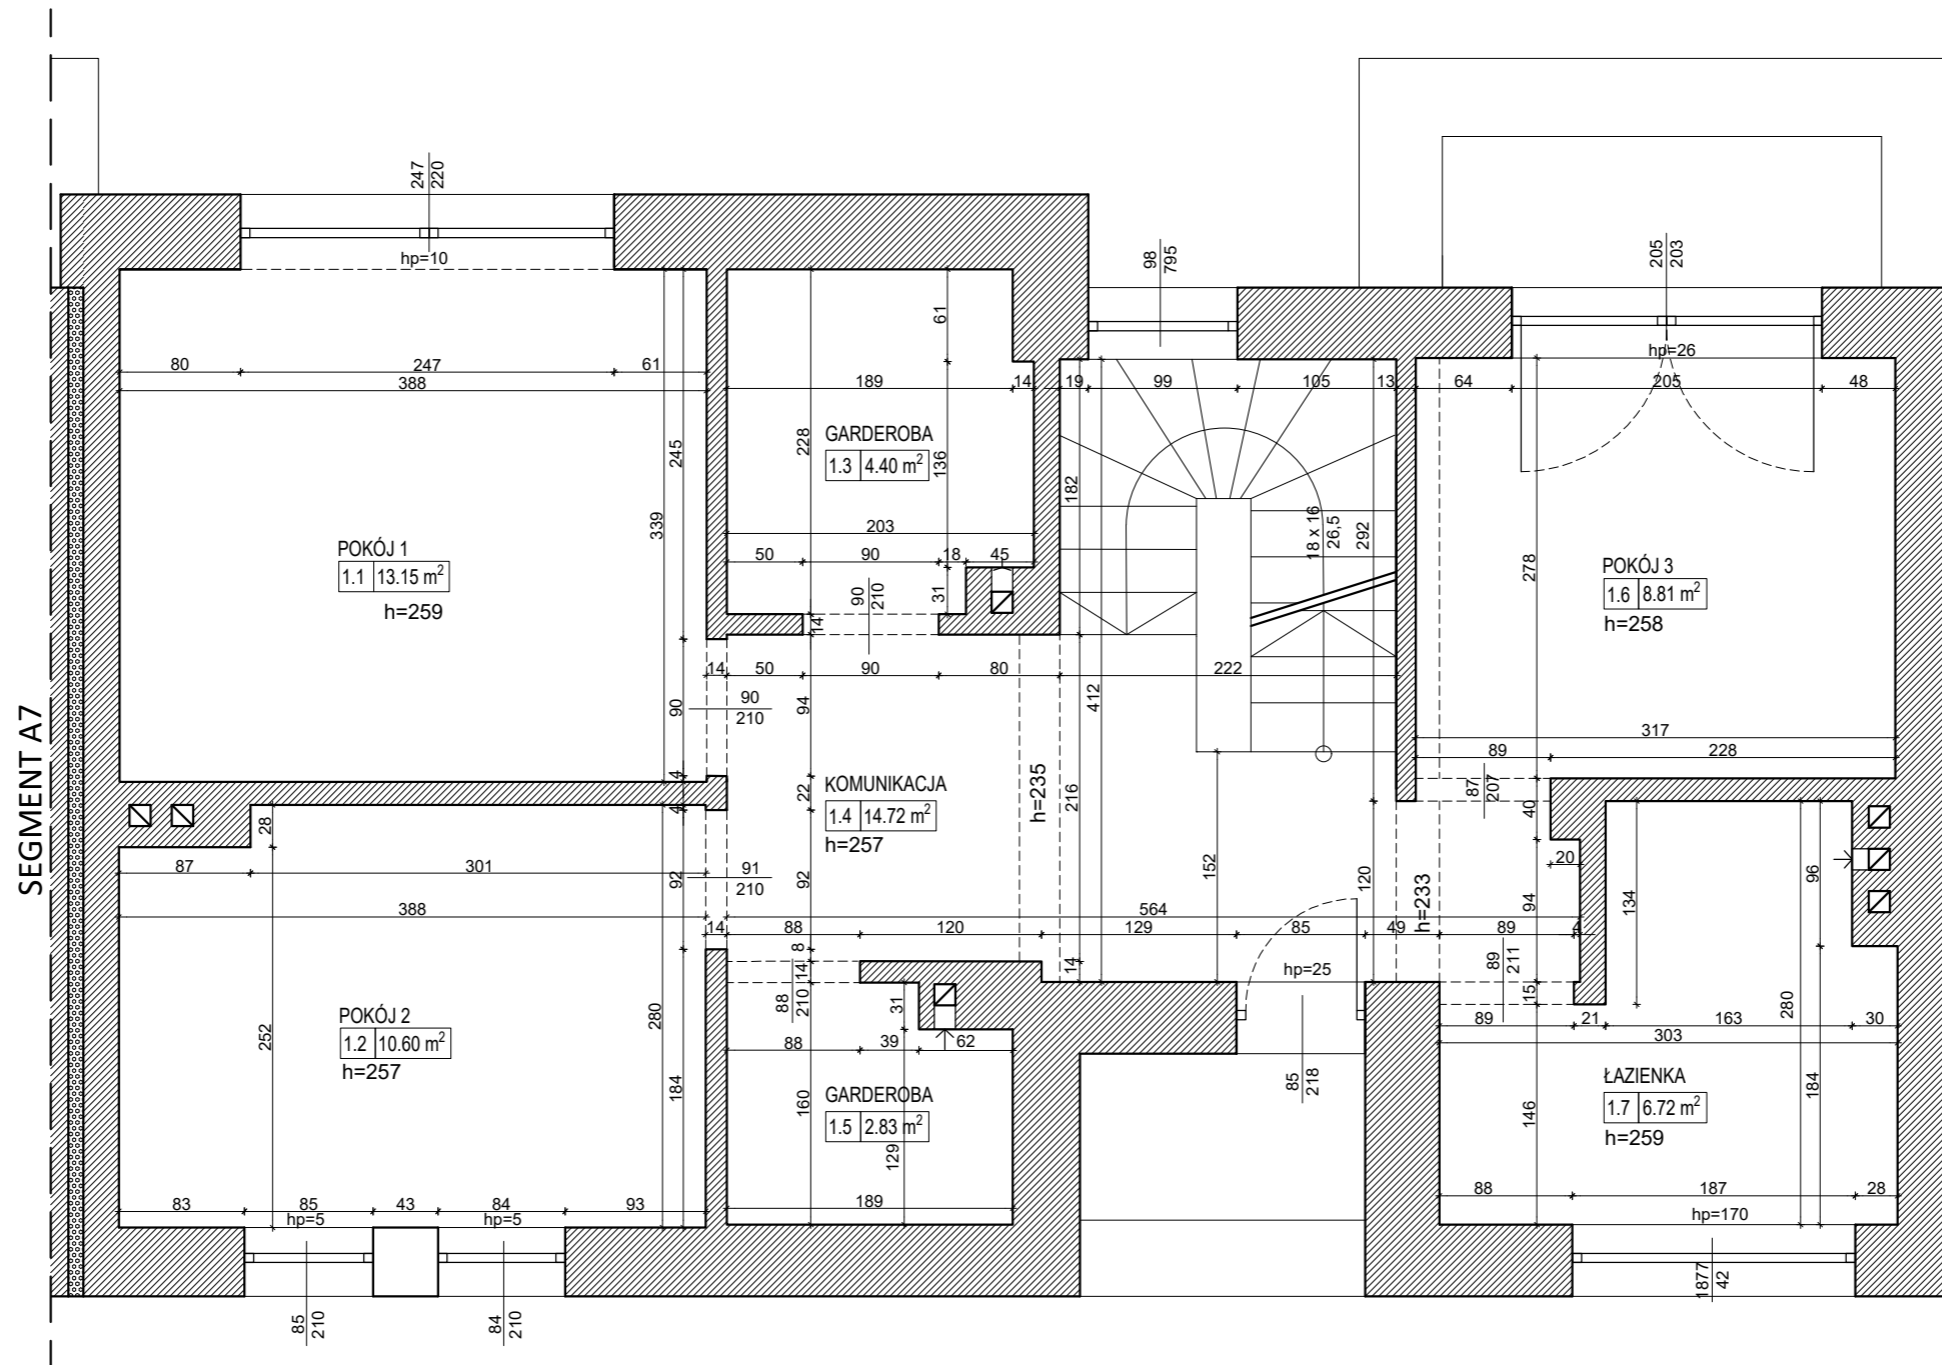

SEGMENT A7

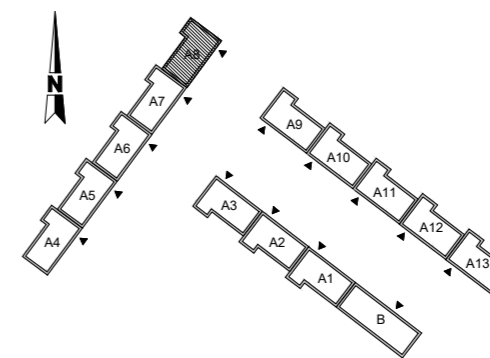

|  |                            |
|--|----------------------------|
| TEMAT PROJEKTU:<br>Inwentaryzacja Powykonawcza zespołu budynków nr 2 przy ulicy Wiejskiej 35 w Gliwicach |                            |
| INWESTOR:<br>Osiedle Paryskie Sp. z o.o. sp. komandytowa<br>ul. Srebrna 4, 41-804 Zabrze                 |                            |
| TYTUŁ RYSUNKU:<br><b>Segment A8 - rzut I piętra</b>  | NR RYSUNKU:<br><b>A8-2</b> |
| STADIUM:<br>Inwentaryzacja powykonawcza  | SKALA:<br>1:50             |
| PROJEKTANT:<br>mgr inż. arch. Joanna Kowalczyk - Wiatr<br><small>nr upr. 26/SLOKK/2013/II</small>        | DATA:<br>maj 2022          |
| OPRACOWAŁ:<br>mgr inż. arch. Marta Rajczykowska<br>mgr inż. arch. Artur Kubik                            |                            |

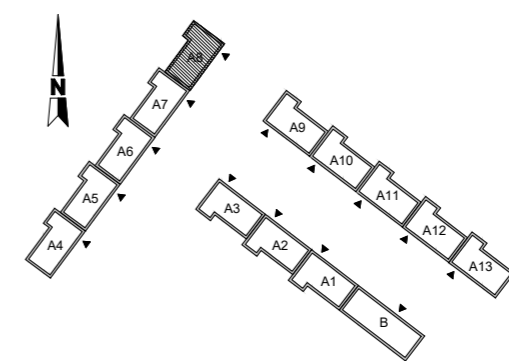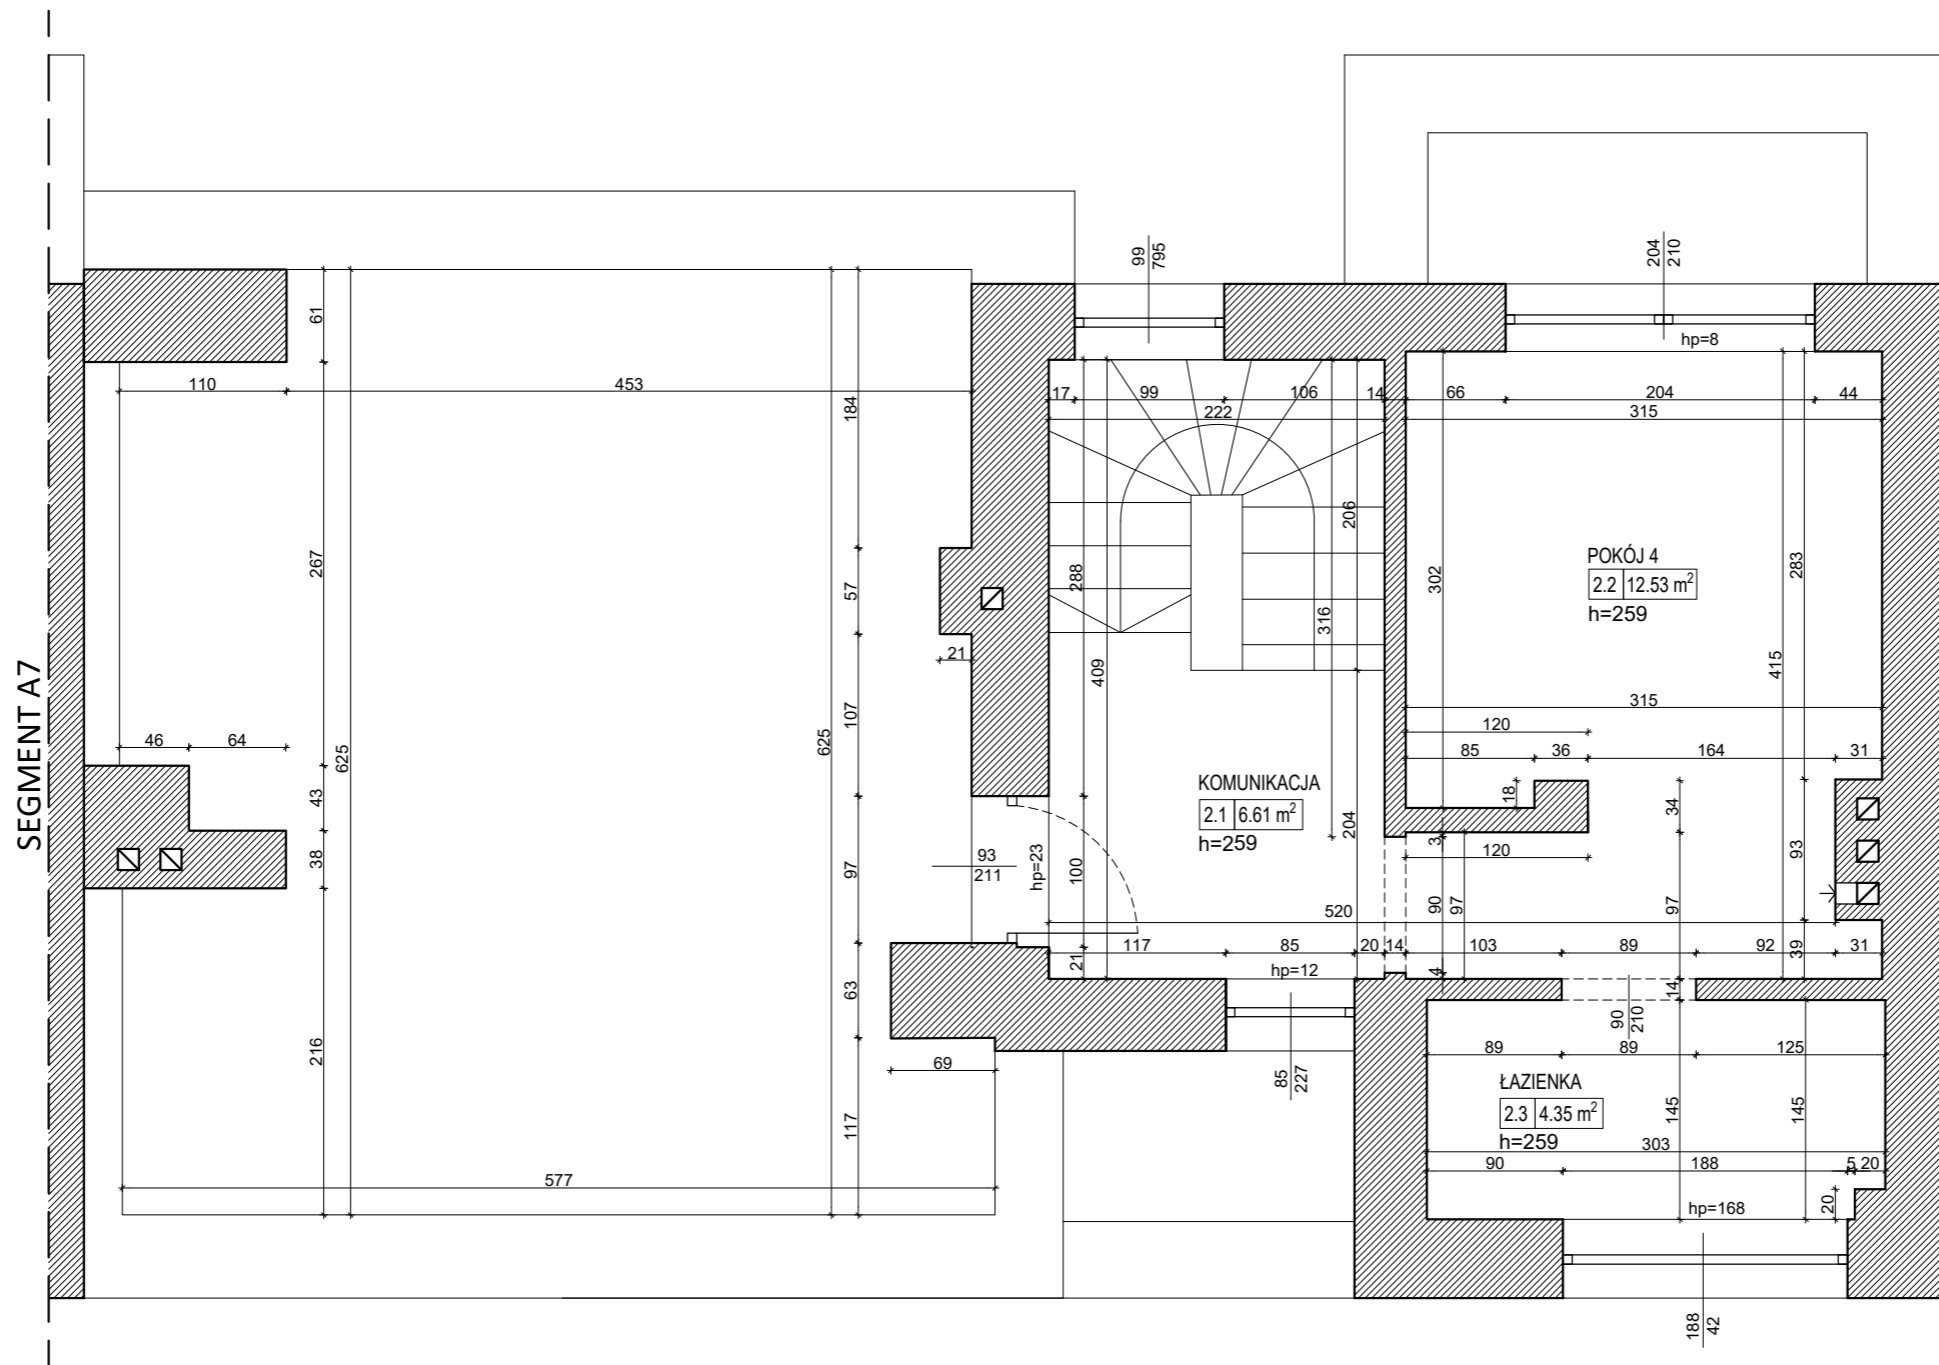

|   |                            |
|---|----------------------------|
| TEMAT PROJEKTU:<br><b>Inwentaryzacja Powykonawcza zespołu budynków nr 2 przy ulicy Wiejskiej 35 w Gliwicach</b> |                            |
| INWESTOR:<br>Osiedle Paryskie Sp. z o.o. sp. komandytowa<br>ul. Srebrna 4, 41-804 Zabrze                        |                            |
| TYTUŁ RYSUNKU:<br><b>Segment A8 - rzut II piętra</b>  | NR RYSUNKU:<br><b>A8-3</b> |
| STADIUM:<br>Inwentaryzacja powykonawcza   | SKALA:<br>1:50             |
| PROJEKTANT:<br>mgr inż. arch. Joanna Kowalczyk - Wiatr<br><small>nr upr. 26/SŁOKK/2013/II</small>               | DATA:<br>maj 2022          |
| OPRACOWAŁ:<br>mgr inż. arch. Marta Rajczykowska<br>mgr inż. arch. Artur Kubik                                   |                            |