


Inwentaryzacja Powykonawcza

ul. prof. Janusza Groszkowskiego 22C
w Zegrzu gmina Serock, powiat Legionowski

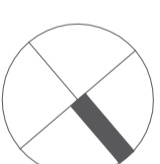

REZYDENCJA
ZEGRZE

LOKAL NR 23 (nr techniczny C89)


PIĘTRO/KONDYGNACJA 4/5

KLATKA A

1	SALON Z ANEKSEM	38,67 m ²
2	ŁAZIENKA	5,81 m ²
3	KORYTARZ	5,32 m ²
4	ANTRESOLA	30,66 m ²


POWIERZCHNIA UŻYTKOWA **80,46 m²**

5	LOGGIA	11,18 m ²
---	--------	----------------------

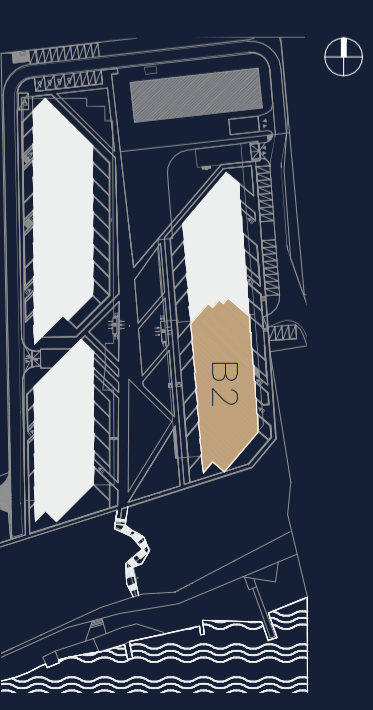

Inwentaryzacja Powykonawcza

ul. prof. Janusza Groszkowskiego 22C
w Zegrzu gmina Serock, powiat Legionowski

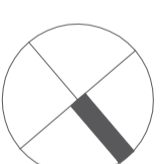

REZYDENCJA
ZEGRZE

LOKAL NR 23 (nr techniczny C89)


PIĘTRO/KONDYGNACJA 4/5

KLATKA A

1	SALON Z ANEKSEM	38,67 m ²
2	ŁAZIENKA	5,81 m ²
3	KORYTARZ	5,32 m ²
4	ANTRESOLA	30,66 m ²

POWIERZCHNIA UŻYTKOWA **80,46 m²**

5	LOGGIA	11,18 m ²
---	--------	----------------------

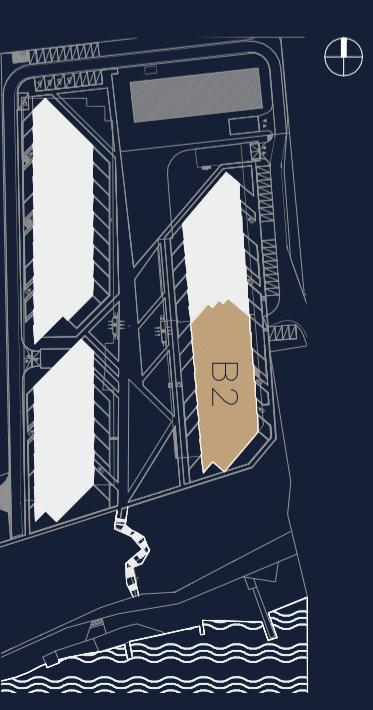

LEGENDA

- ściany działowe z możliwością reorganizacji lub demontażu
- wejście do mieszkania



UWAGI

- Powierzchnia lokalu obliczona została zgodnie z Polską Normą PN-ISO 9836, powołaną w rozporządzeniu Ministra Rozwoju z dnia 11 września 2020 roku z późniejszymi zmianami w sprawie szczegółowego zakresu i formy projektu budowlanego.
- Naruszenie elementów konstrukcyjnych jest zabronione.

Data wydania: 15.07.2024

OPRACOWAŁ: Rafał Kościeszka

SPRAWDZIŁ: inż. Marcin Gryczka



Rezydencja Zegrze Sp. z o. o. Sp. K.



CHMIELEWSKI SKALA ARCHITEKCI