
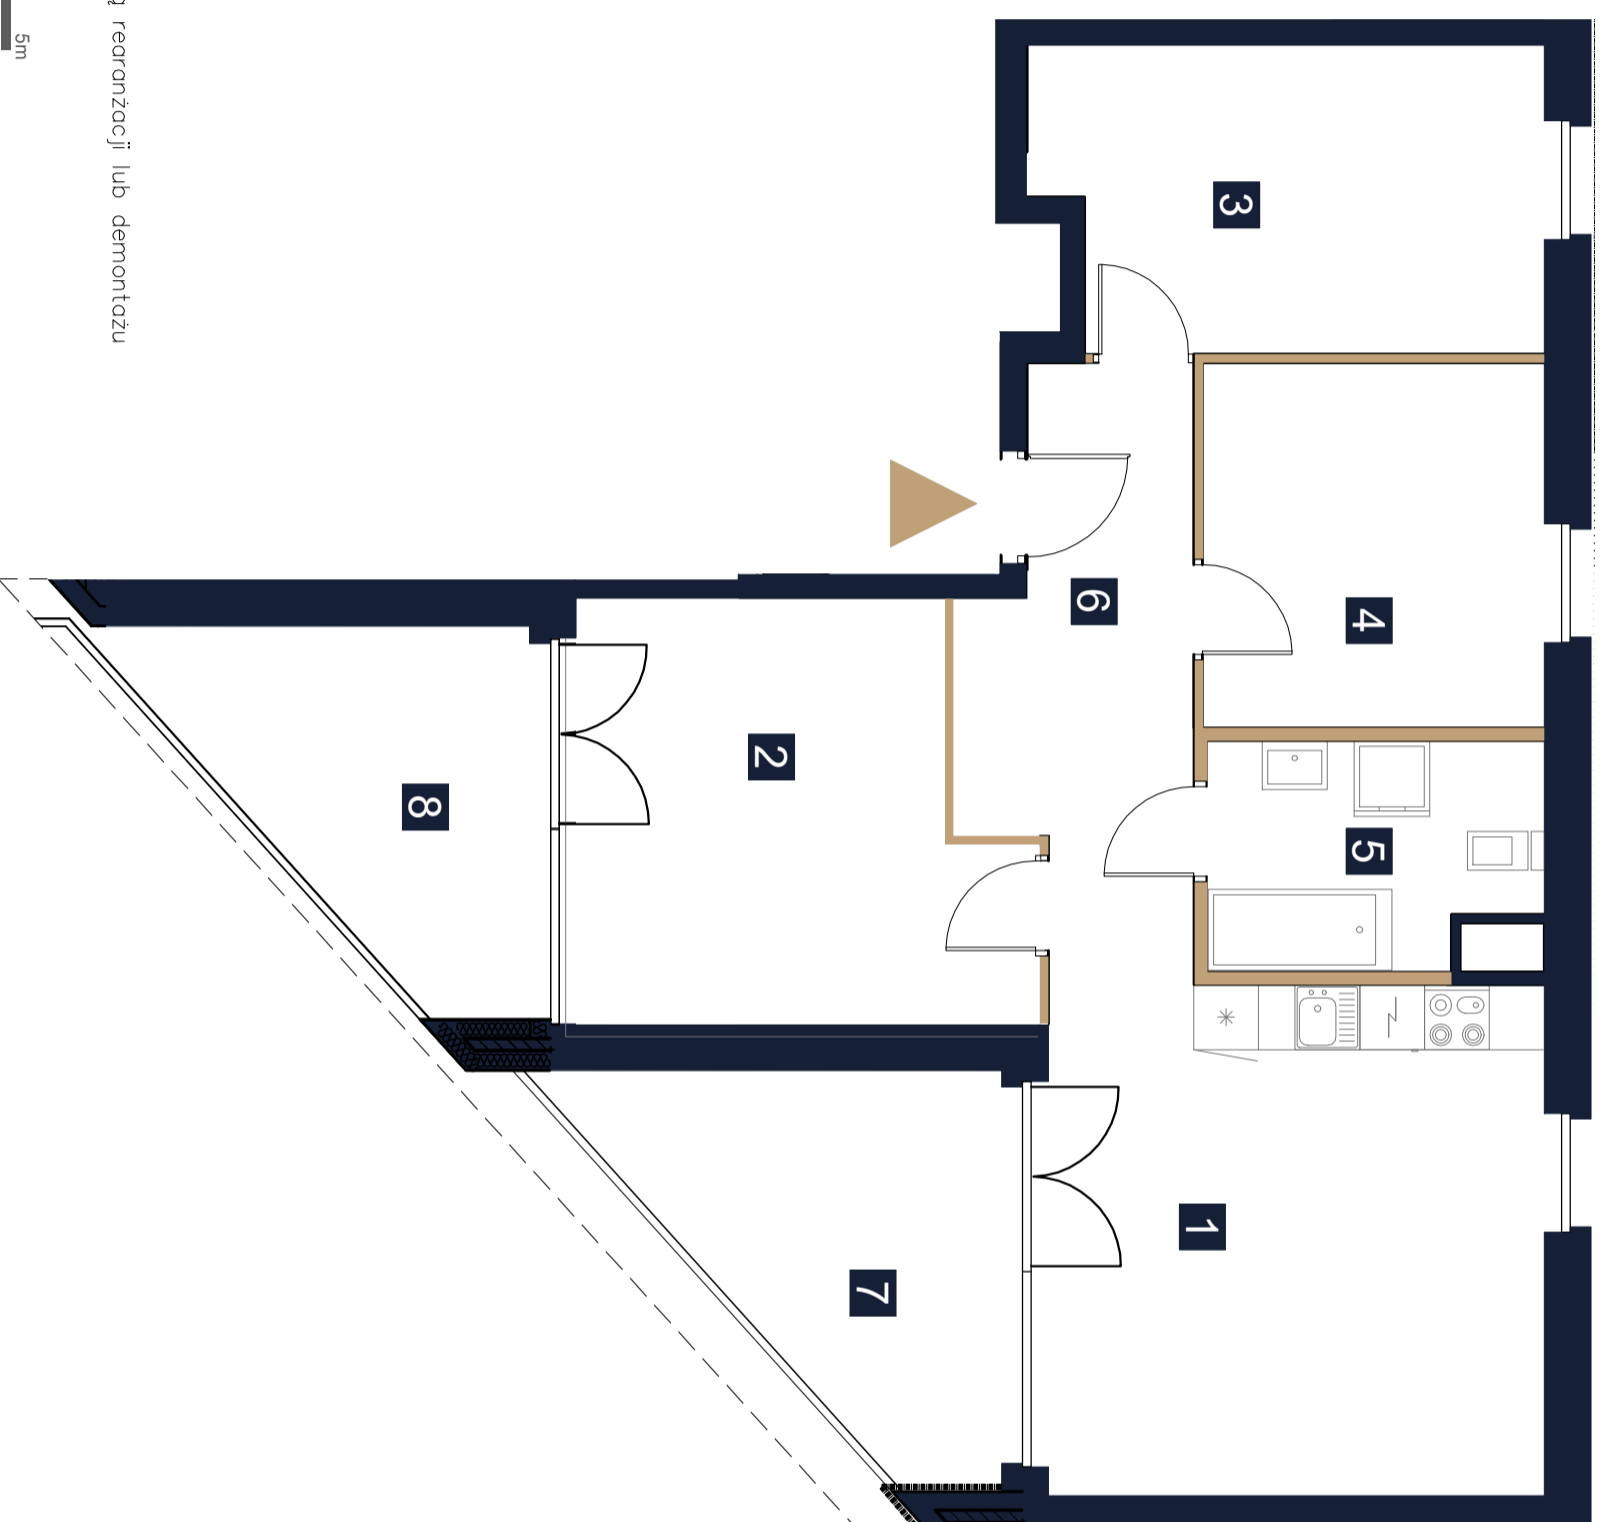


Inwentaryzacja Powykonawcza

ul. prof. Janusza Groszkowskiego 22B

w Zegrzu gmina Serock, powiat Legionowski

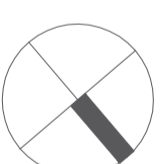

LEGENDA

- ściany działowe z możliwością reorganizacji lub demontażu
- wejście do mieszkania



UWAGI

- Karta lokalu ma charakter wytyczniczy poglądowy. — Powierzchnia lokalu obliczona została zgodnie z Polską Normą PN-ISO 9836, powołaną w rozporządzeniu Ministra Rozwoju z dnia 11 września 2020 roku z późniejszymi zmianami w sprawie szczegółowego zakresu i formy projektu budowlanego.
- Naruszenie elementów konstrukcyjnych jest zabronione

Data wydania:

15.07.2024

OPRACOWAŁ: Rafał Kościeszka

SPRAWDZIŁ: inż. Marcin Gryczka



REZYDENCJA

ZEGRZE


LOKAL NR 14 (nr techniczny A18)

PIĘTRO/KONDYGNACJA 3/4
KLATKA A

1 SALON Z ANEKSEM	22,09 m ²
2 POKÓJ	15,38 m ²
3 POKÓJ	12,73 m ²
4 POKÓJ	10,49 m ²
5 ŁAZIENKA	6,14 m ²
6 KORYTARZ	9,82 m ²

POWIERZCHNIA UŻYTKOWA **76,65 m²**

7 LOGGIA 1	11,01 m ²
8 LOGGIA 2	9,85 m ²

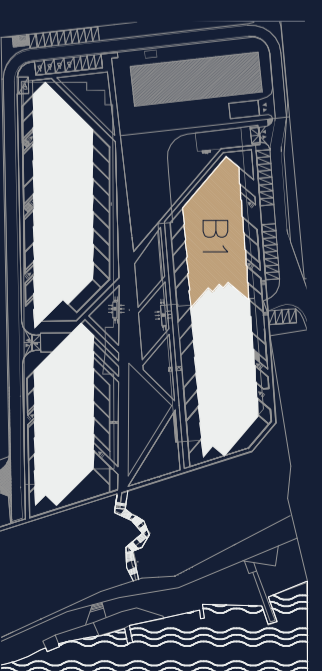

Rezydencja Zegrze Sp. z o. o. Sp. K.



CHMIELEWSKI SKALA ARCHITEKCI