
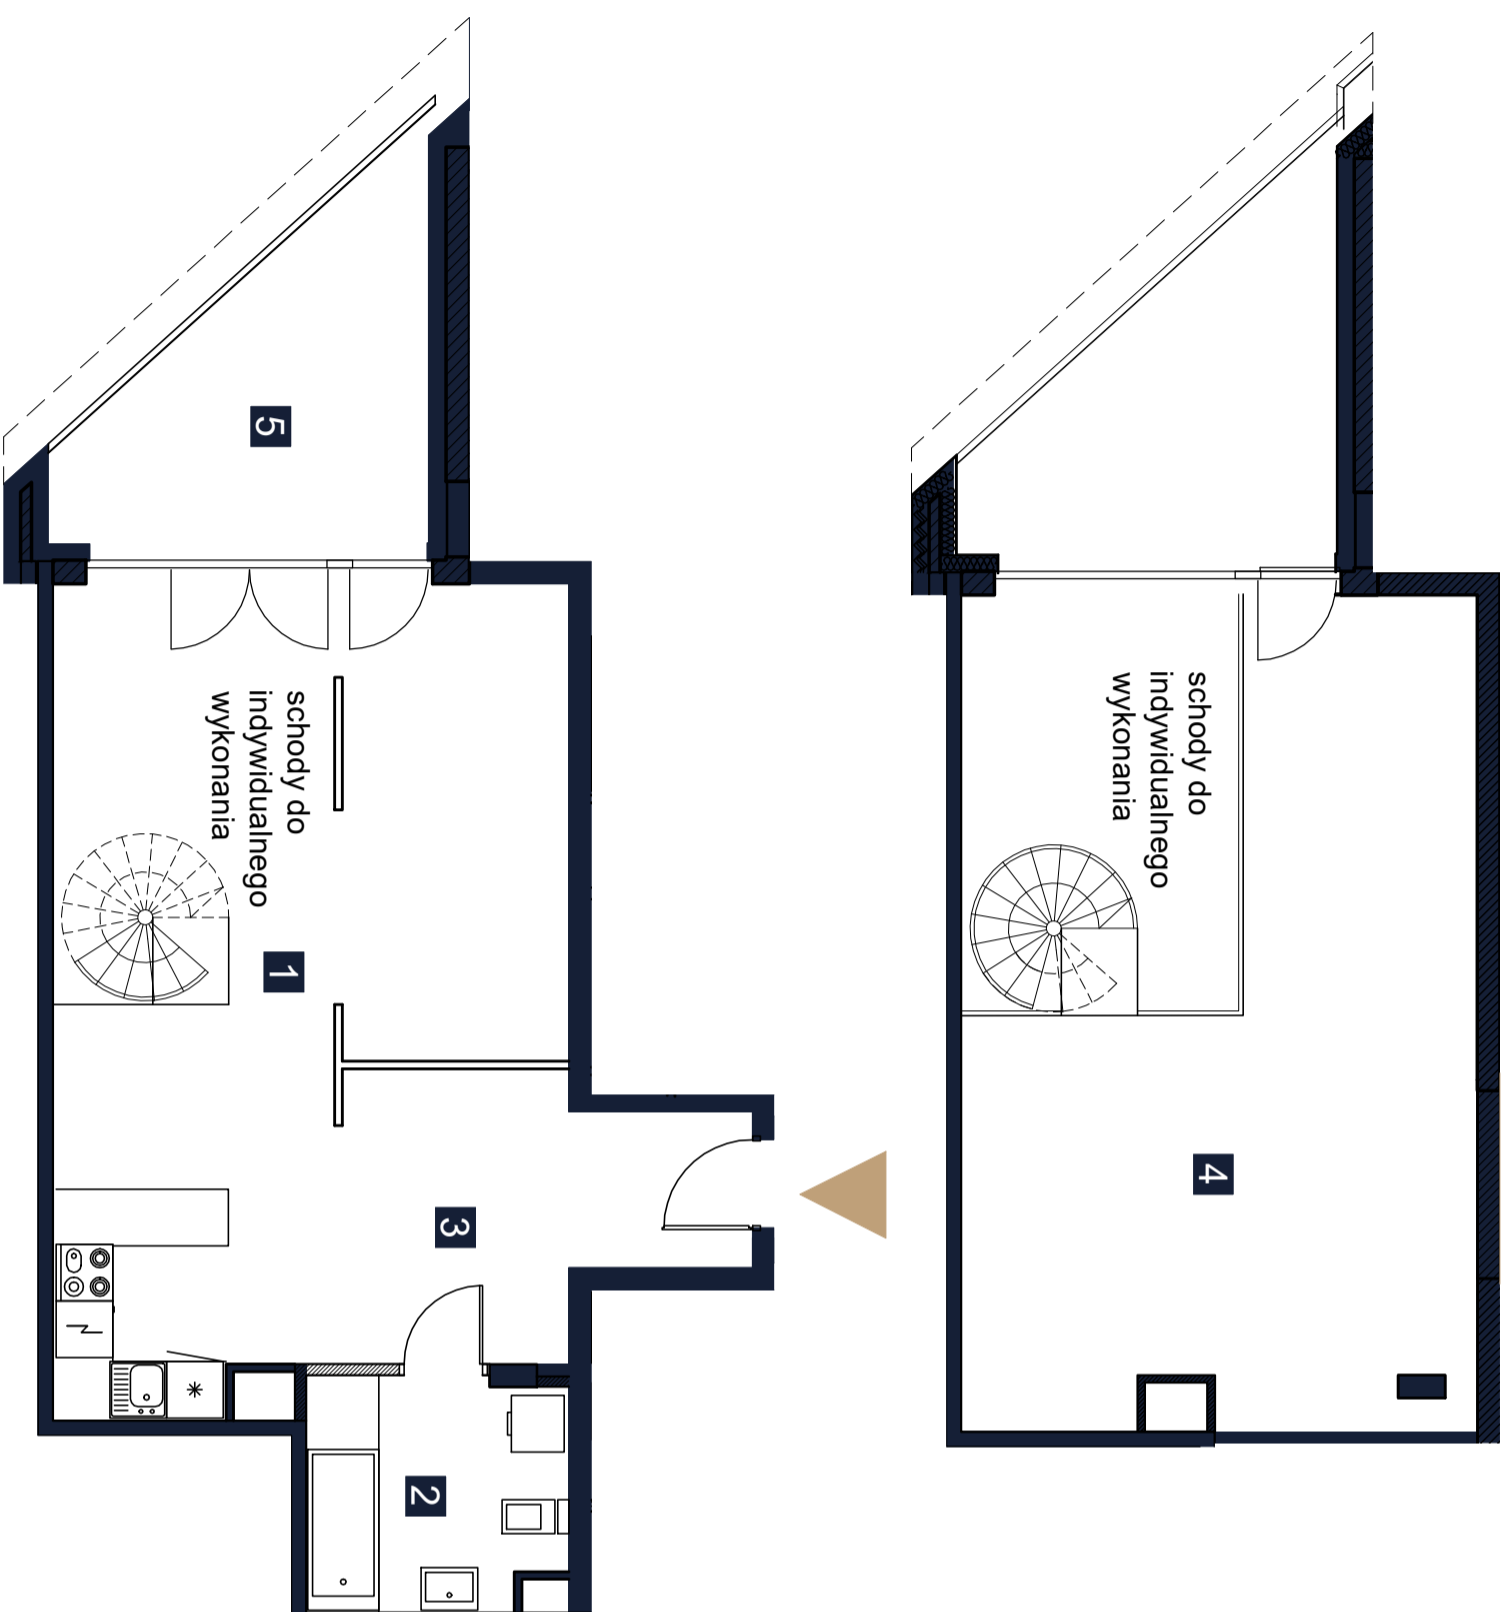


Inwentaryzacja Powykonawcza

ul. prof. Janusza Groszkowskiego 22C
w Zegrzu gmina Serock, powiat Legionowski

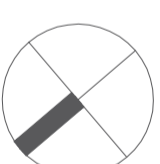

LEGENDA

- ściany działowe z możliwością rearanżacji lub demontażu
- wejście do mieszkania



UWAGI

- Powierzchnia lokalu obliczona została zgodnie z Polską Normą PN-ISO 9836, powołaną w rozporządzeniu Ministra Rozwoju z dnia 11 września 2020 roku z późniejszymi zmianami w sprawie szczegółowego zakresu i formy projektu budowlanego.
- Naruszenie elementów konstrukcyjnych jest zabronione.

Data wydania:

15.07.2024

OPRACOWAŁ: Rafał Kościeszka

SPRAWDZIŁ: inż. Marcin Gryczka



REZYDENCJA
ZEGRZE


LOKAL NR 24 (nr techniczny C88)

PIĘTRO/KONDYGNACJA 4/5
KLATKA A

1 SALON Z ANEKSEM	38,19 m ²
2 ŁAZIENKA	6,51 m ²
3 KORYTARZ	10,74 m ²
4 ANTRESOLA	34,29 m ²

POWIERZCHNIA UŻYTKOWA **89,73m²**

5 LOGGIA	10,87 m ²
----------	----------------------

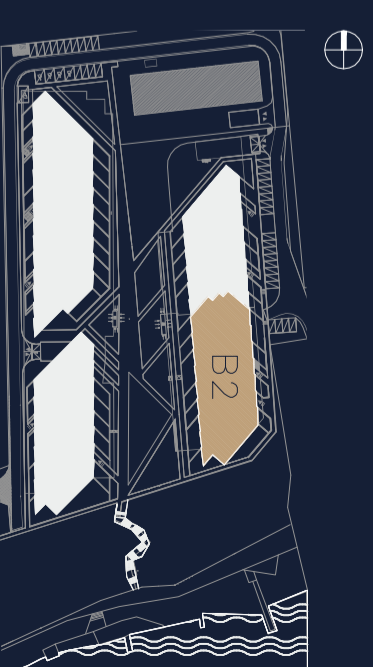

Rezydencja Zegrze Sp. z o. o. Sp. K.



CHMIELEWSKI SKALA ARCHITEKCI