
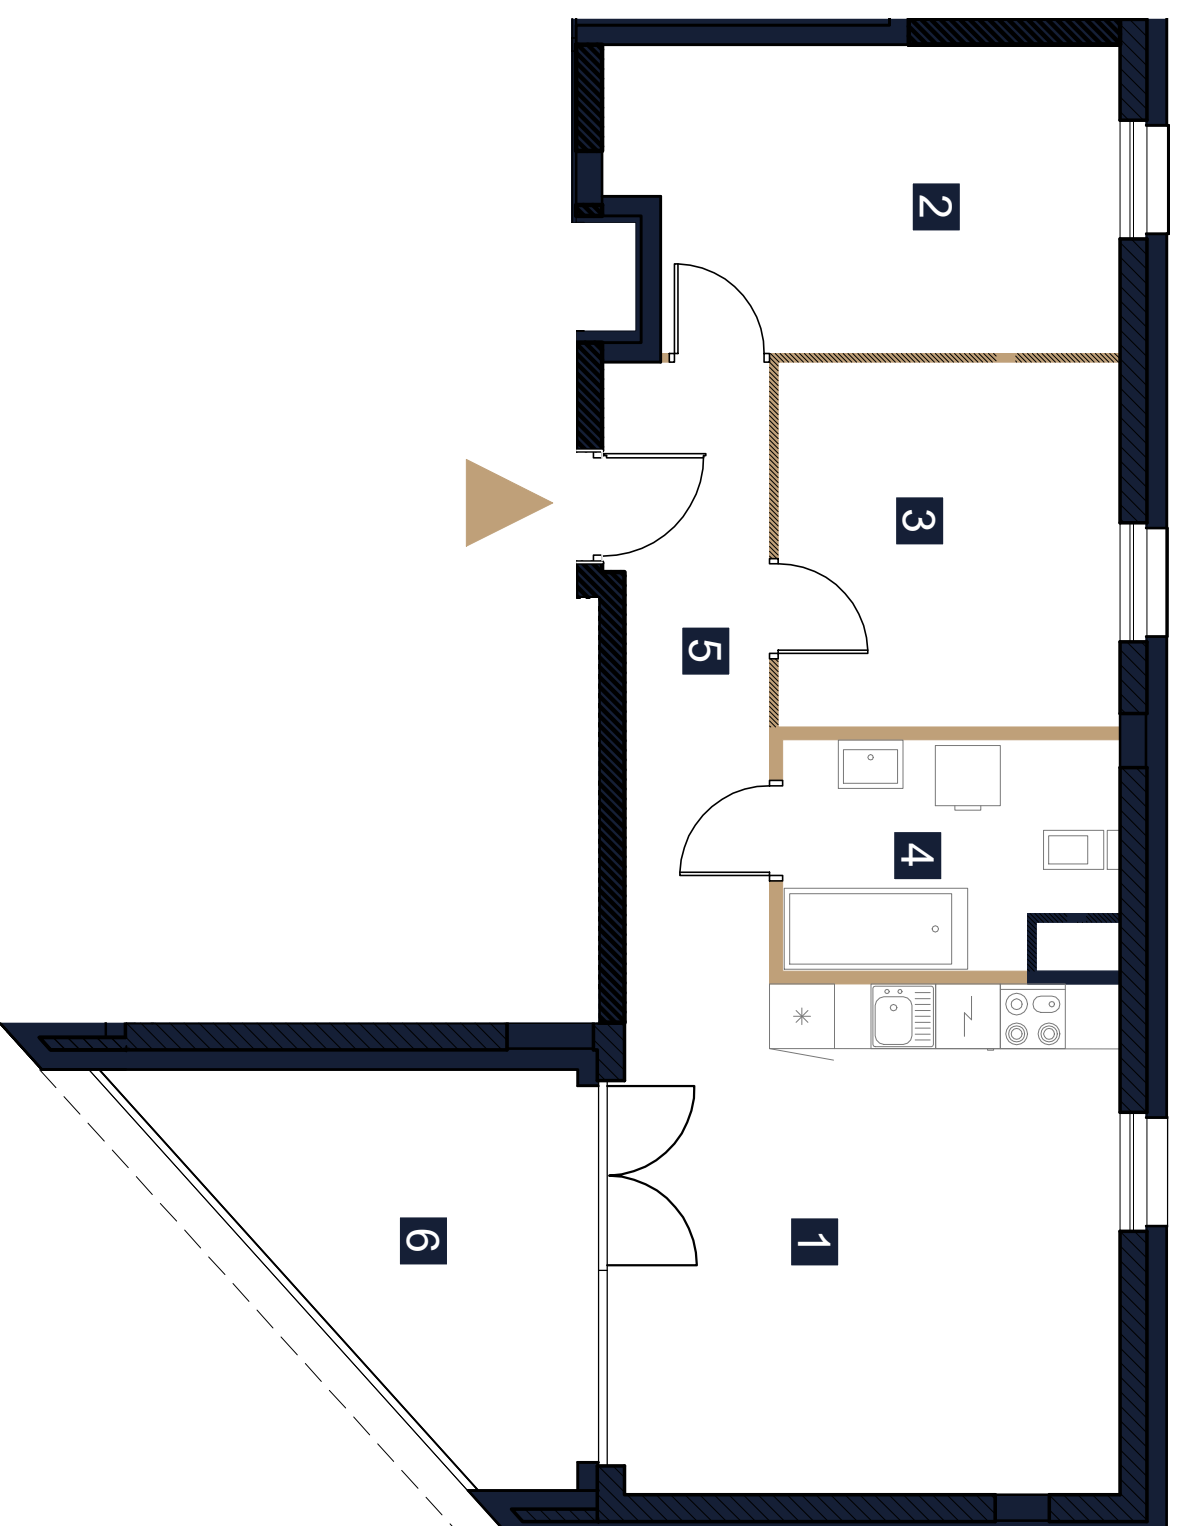


Inwentaryzacja Powykonawcza

ul. prof. Janusza Groszkowskiego 22B
w Zegrzu gmina Serock, powiat Legionowski

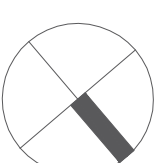

LEGENDA

- ściany działowe z możliwością rearanżacji lub demontażu
- wejście do mieszkania



UWAGI

- Powierzchnia lokalu obliczona została zgodnie z Polską Normą PN-ISO 9836, powołaną w rozporządzeniu Ministra Rozwoju z dnia 11 września 2020 roku z późniejszymi zmianami w sprawie szczegółowego zakresu i formy projektu budowlanego.
- Naruszenie elementów konstrukcyjnych jest zabronione.

Data wydania: 15.07.2024

OPRACOWAŁ: Rafał Kościeszka

SPRAWDZIŁ: inż. Marcin Gryczka



REZYDENCJA
ZEGRZE

LOKAL NR 4 (nr techniczny A8)


PIĘTRO/KONDYGNACJA 1/2

KLATKA A

1 SALON Z ANEKSEM	22,09 m ²
2 POKÓJ	12,63 m ²
3 POKÓJ	10,52 m ²
4 ŁAZIENKA	6,12 m ²
5 KORYTARZ	8,07 m ²

POWIERZCHNIA UŻYTKOWA **59,43m²**

6 LOGGIA	11,01 m ²
----------	----------------------

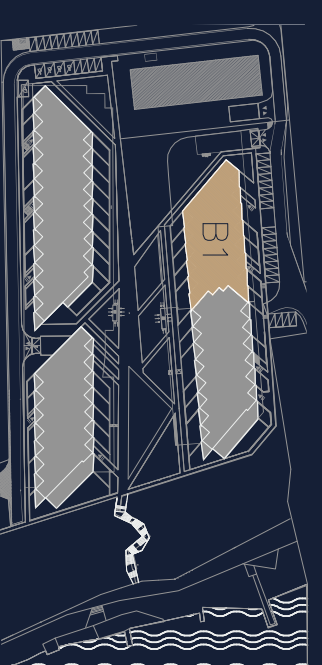

Rezydencja Zegrze Sp. z o. o. Sp. K.



CHMIELEWSKI SKALA ARCHITEKCI