

POWYKONAWCZA INWENTARYZACJA POWIERZCHNI BUDYNKU WRAZ Z ZAGOSPODAROWANIEM TERENU



Obiekt:

Dom w zabudowie bliźniaczej z wbudowanym garażem oraz infrastrukturą techniczną, w tym: drogami wewnętrznymi, chodnikami, instalacjami zewnętrznymi, zbiornikiem retencyjnym, zbiornikiem zatrzymywania wód opadowych, wewnętrzną siecią wodociągową oraz kanalizacyjną, zielenią

Inwestor:

PROFBUD KONSTANCIN Sp. z o.o.  
ul. Obozowa 57, 01-161 Warszawa

Wykaz powierzchni użytkowej:




ADRES: ul. Kolejowa 3U, 05-520 Konstancin-Jeziorna  
NUMER BUDYNKU: 26

NR	NAZWA POMIESZCZENIA	POWIERZCHNIA [m <sup>2</sup> ]
1	Garaż	115.70
2	Pom. techniczne	6.91
3	Schody	2.66
4	Wiatrołap	4.54
5	Hol	19.22
6	Salon z aneksem kuch.	60.53
7	Pokój	10.02
8	Łazienka	2.07
9	Łazienka	3.31
10	Pokój	16.37
11	Schody	5.72
12	Pokój	10.21
13	Garderoba	4.45
14	Łazienka	3.12
15	Łazienka	4.33
16	Pokój	12.22
17	Pokój	12.78
18	Pokój	9.64
19	Pokój	6.41
20	Łazienka	5.88
21	Pralnia	2.78
22	Korytarz	19.30
23	Schody	3.06

POWIERZCHNIA UŻYTKOWA **341.23**


O	POWIERZCHNIA UŻYTKOWA	WARTOŚĆ
O	Ogródek	213.90
T1	Taras	43.42
T2	Taras	6.95
T3	Taras	9.62
L	Loggia	9.71

Powierzchnia działki 118 w obrębie 01-13  
zgodnie z rejestrem gruntu: 470 m<sup>2</sup>  
4.12.2024 r.

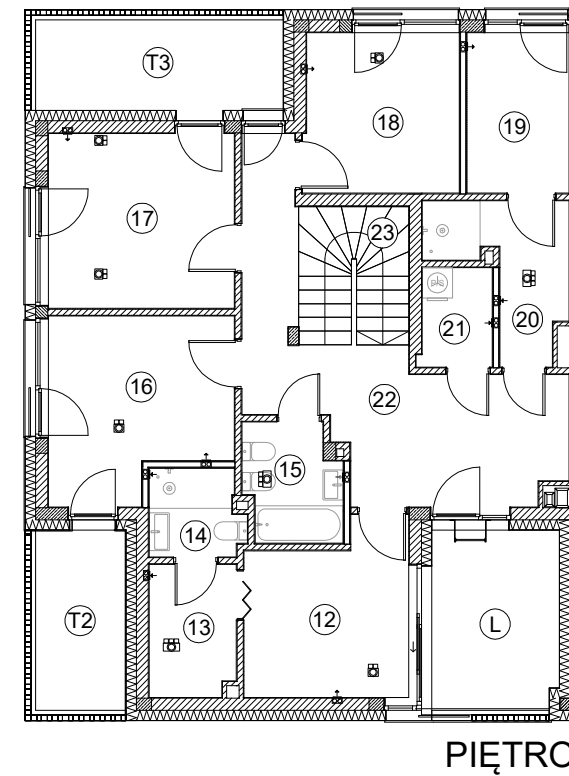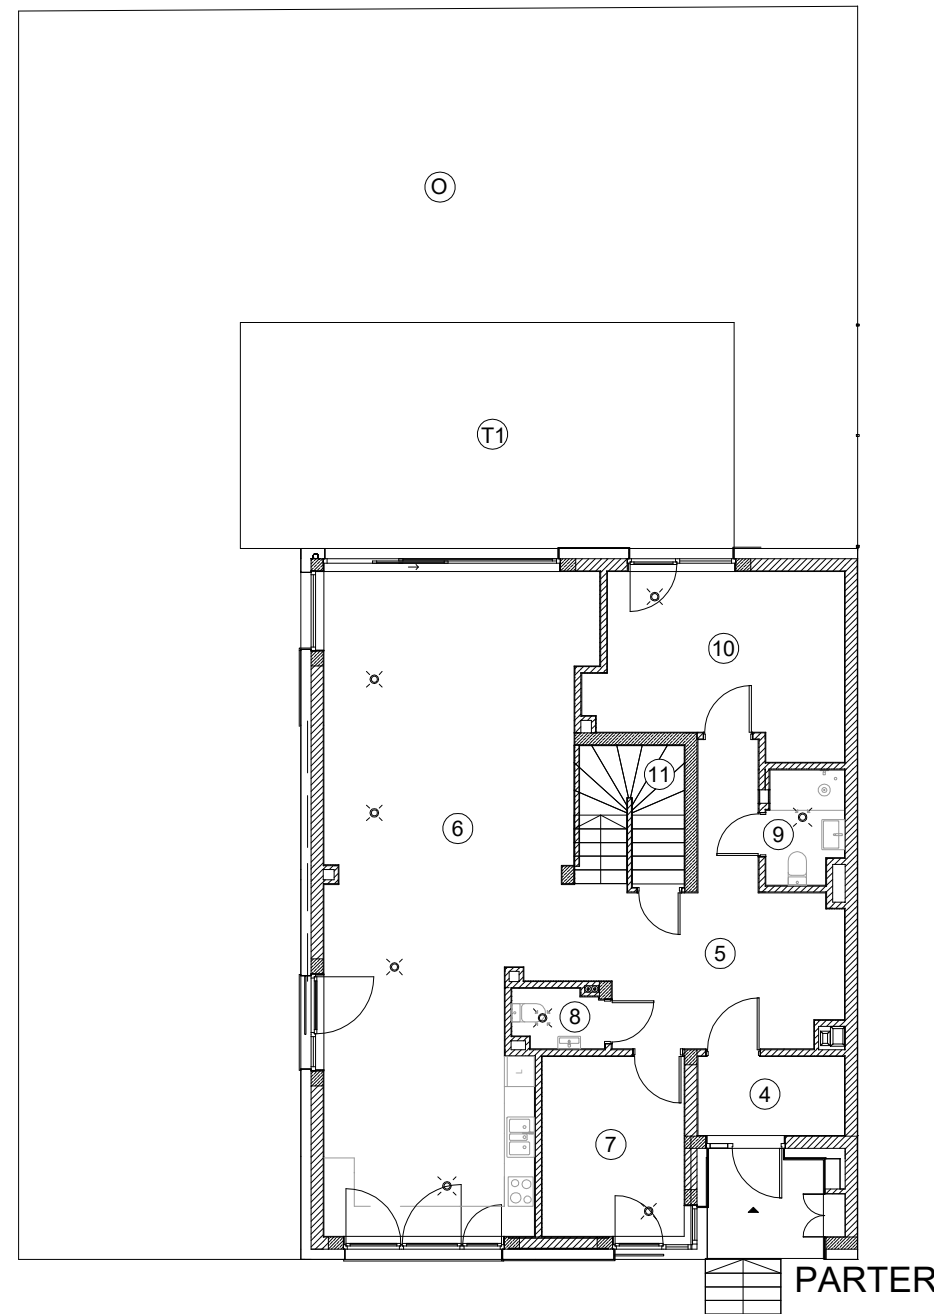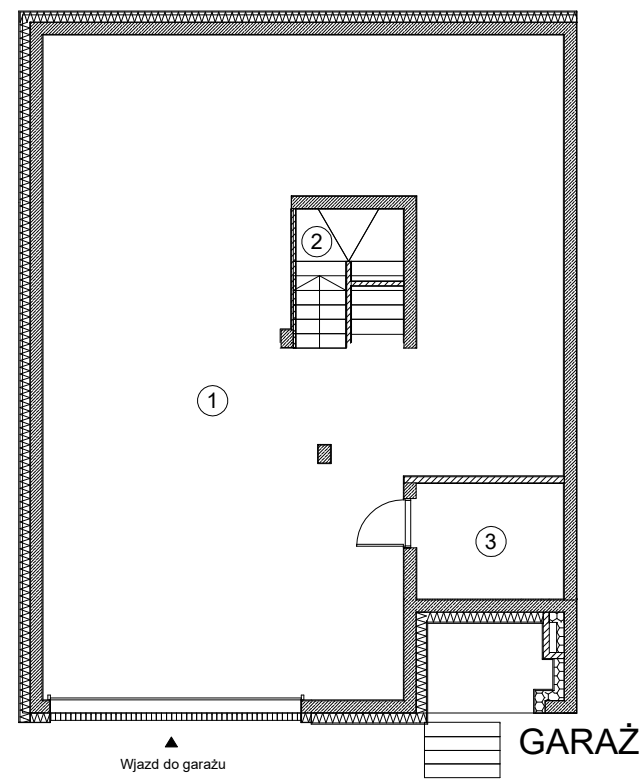

Skala 1:150

Szkic orientacyjny:

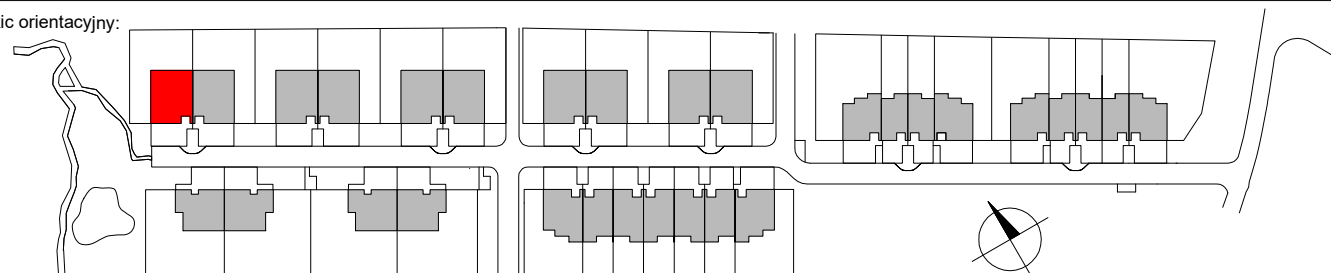

Pieczętka i podpis:

**WEKTOR**  
mgr inż. Mariusz Józwiak  
01-840 Warszawa, Al. Reymonta 21/319  
e-mail: wektor@wektorpomiar.pl

DATA POMIARU: 17 GRUDNIA 2024

UWAGA:  
Powierzchnię budynku pomierzono i opracowano  
zgodnie z normą PN-ISO 9836:2015-12.