
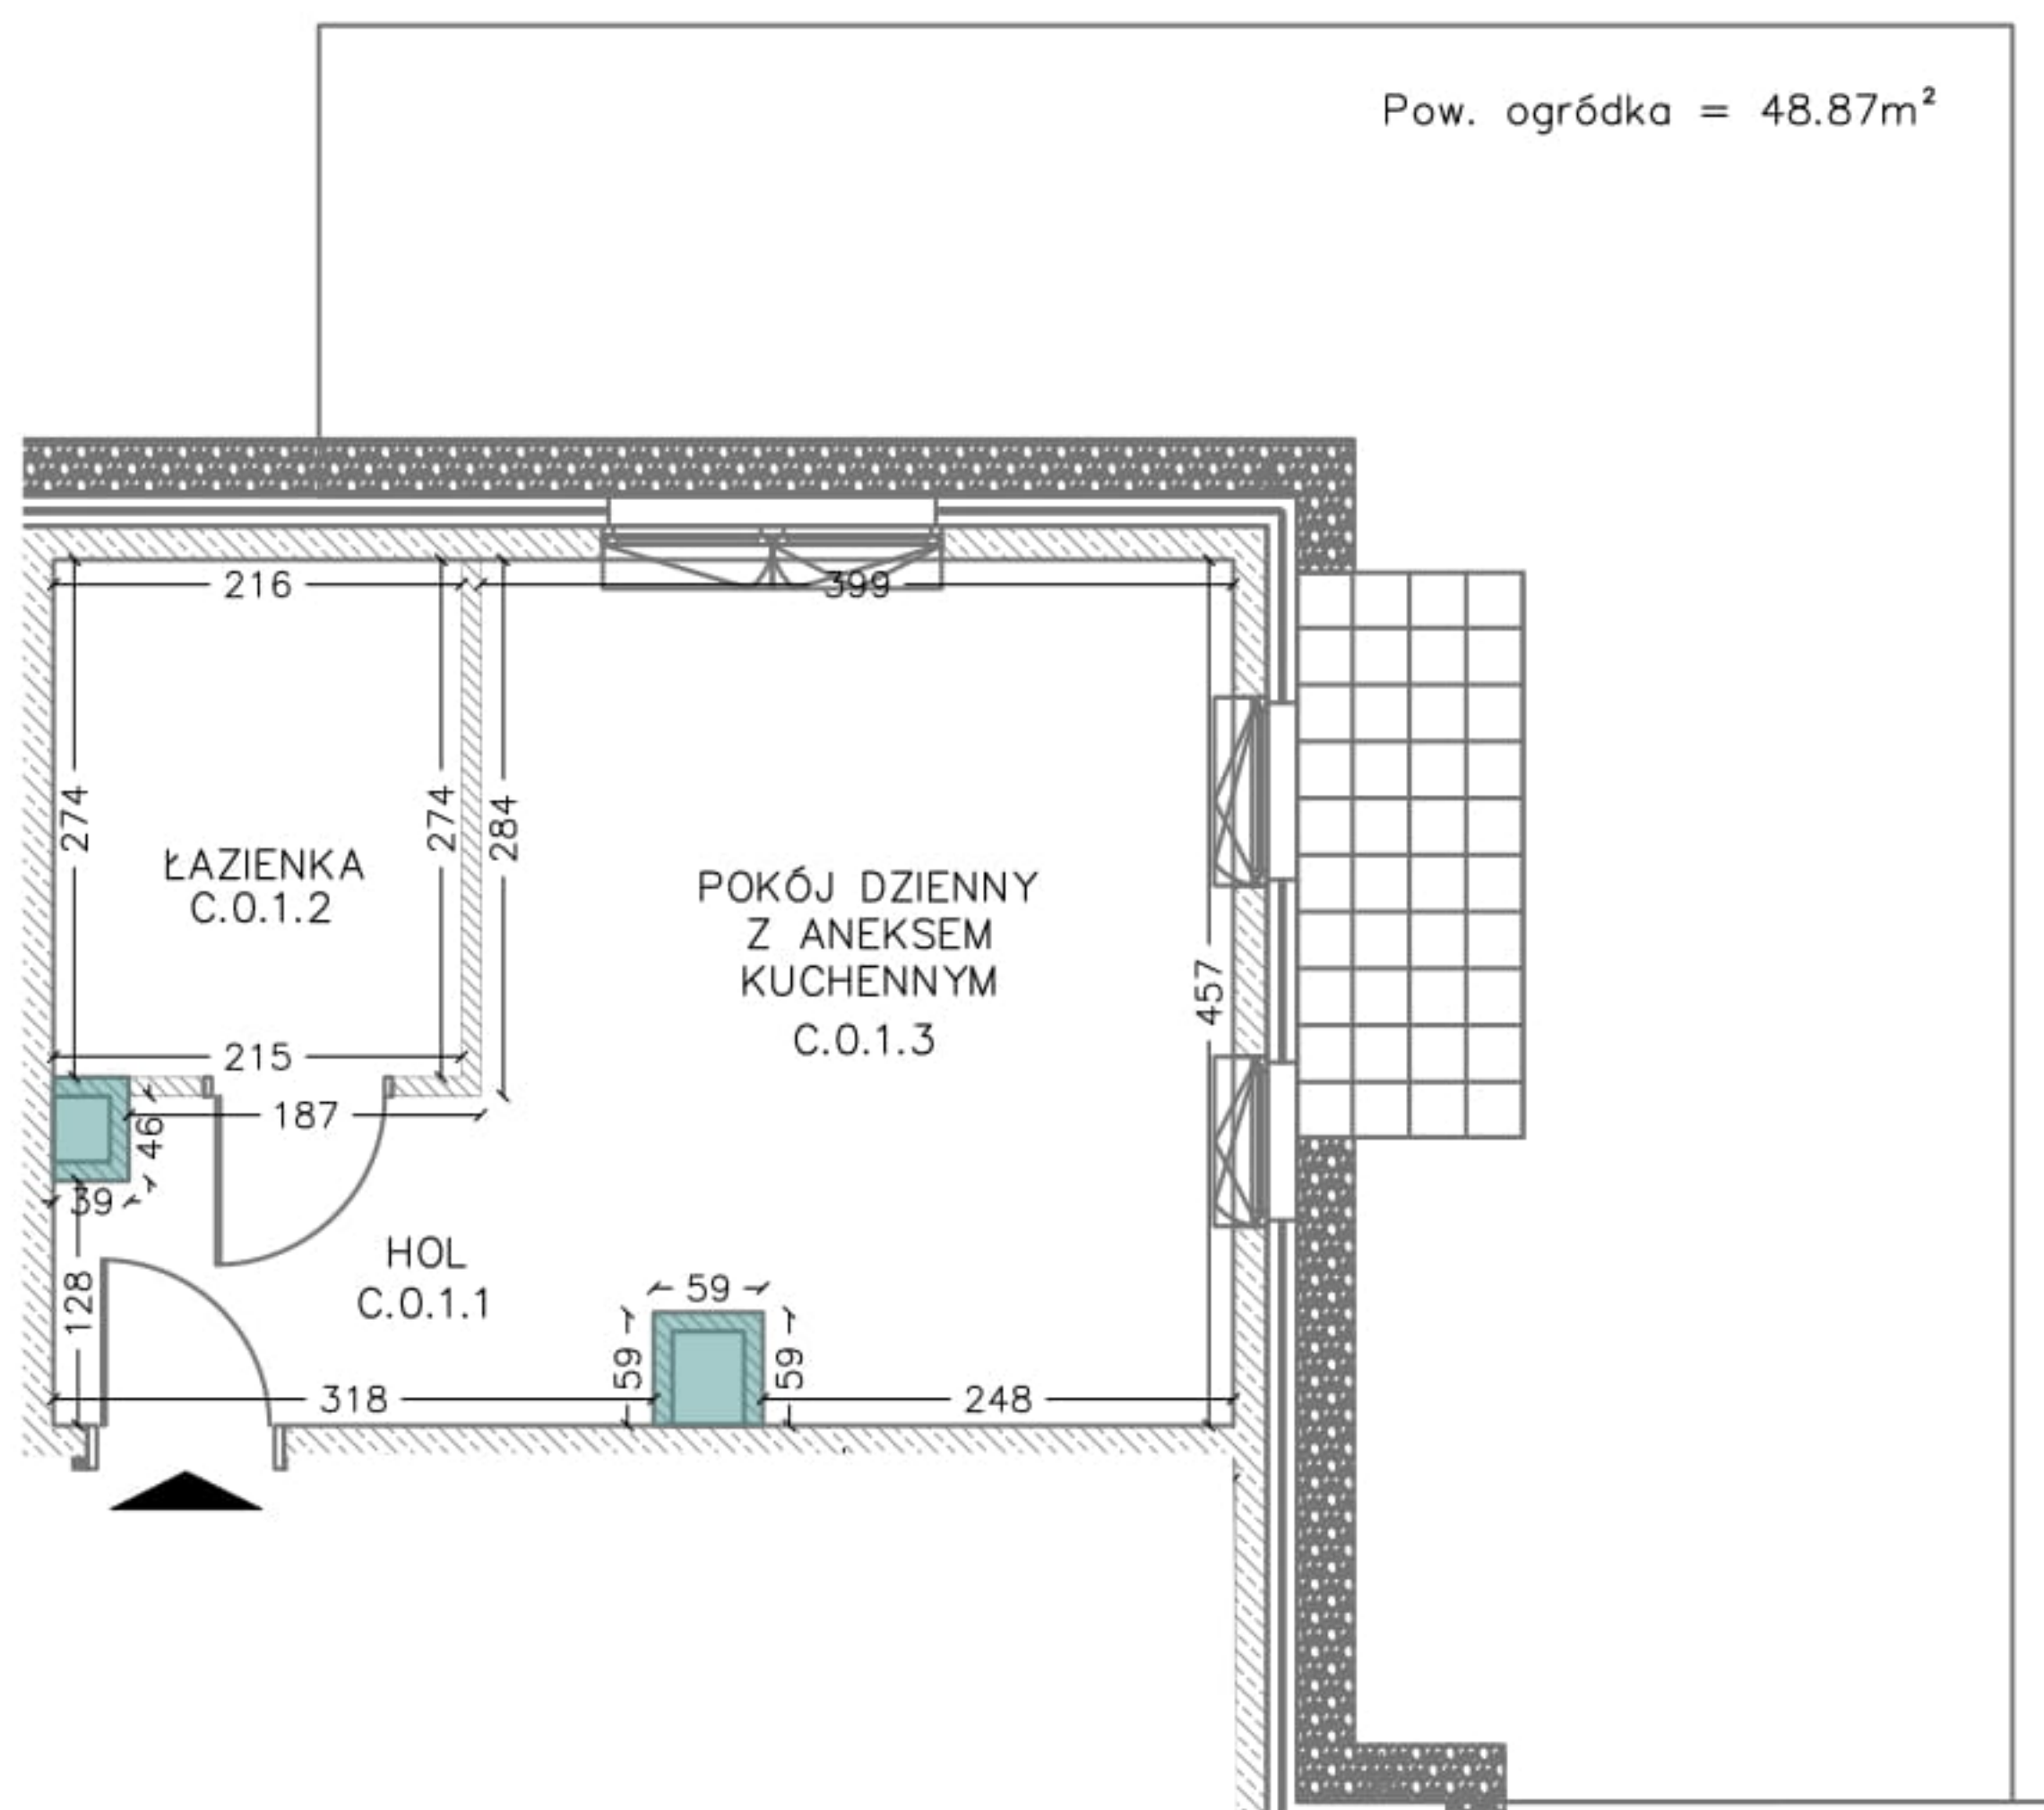


# Powykonawcza inwentaryzacja lokalu mieszkalnego C.0.1

LOKAL MIESZKALNY NR 1   NUMER BUDOWLANY: C.0.1		
C.0.1.1	HOL	4.79
C.0.1.2	ŁAZIENKA	5.90
C.0.1.3	POKÓJ DZIENNY Z ANEKSEM KUCHENNYM	16.78
POWIERZCHNIA UŻYTKOWA LOKALU:		27.47

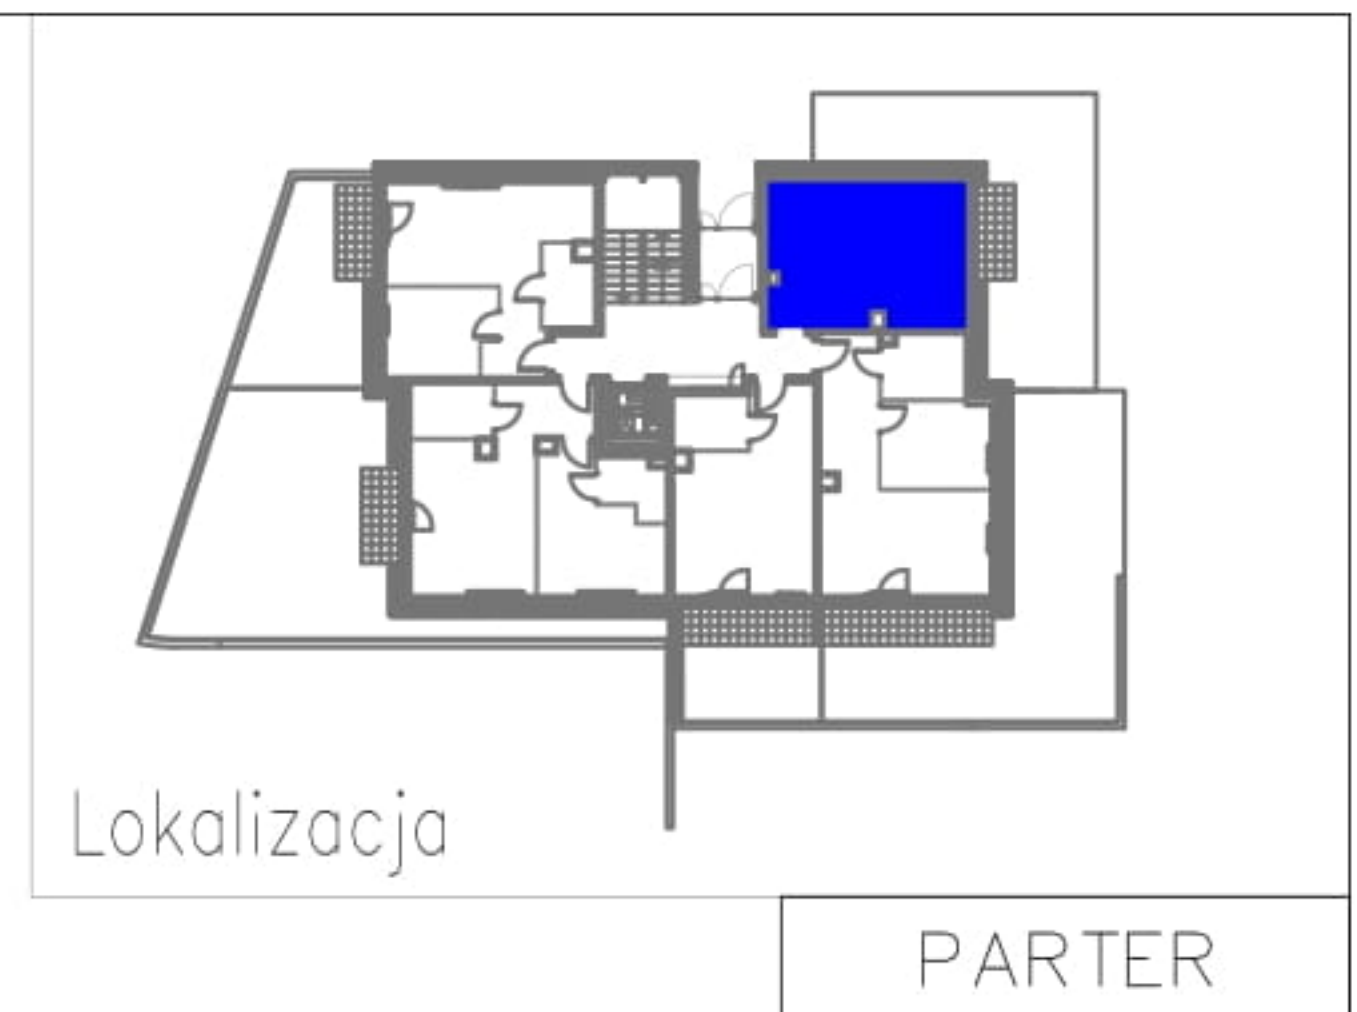

■ - ściany wewnętrzne nierozbieralne

Pomiaru dokonano w oparciu o normę ISO 9836:2015-12

SKALA  
1:100

POWYKONAWCZA INWENTARYZACJA  
BUDOWLANA

ADRES  
BUDYNKU

GDAŃSK, UL. ŚNIADECKICH 14