
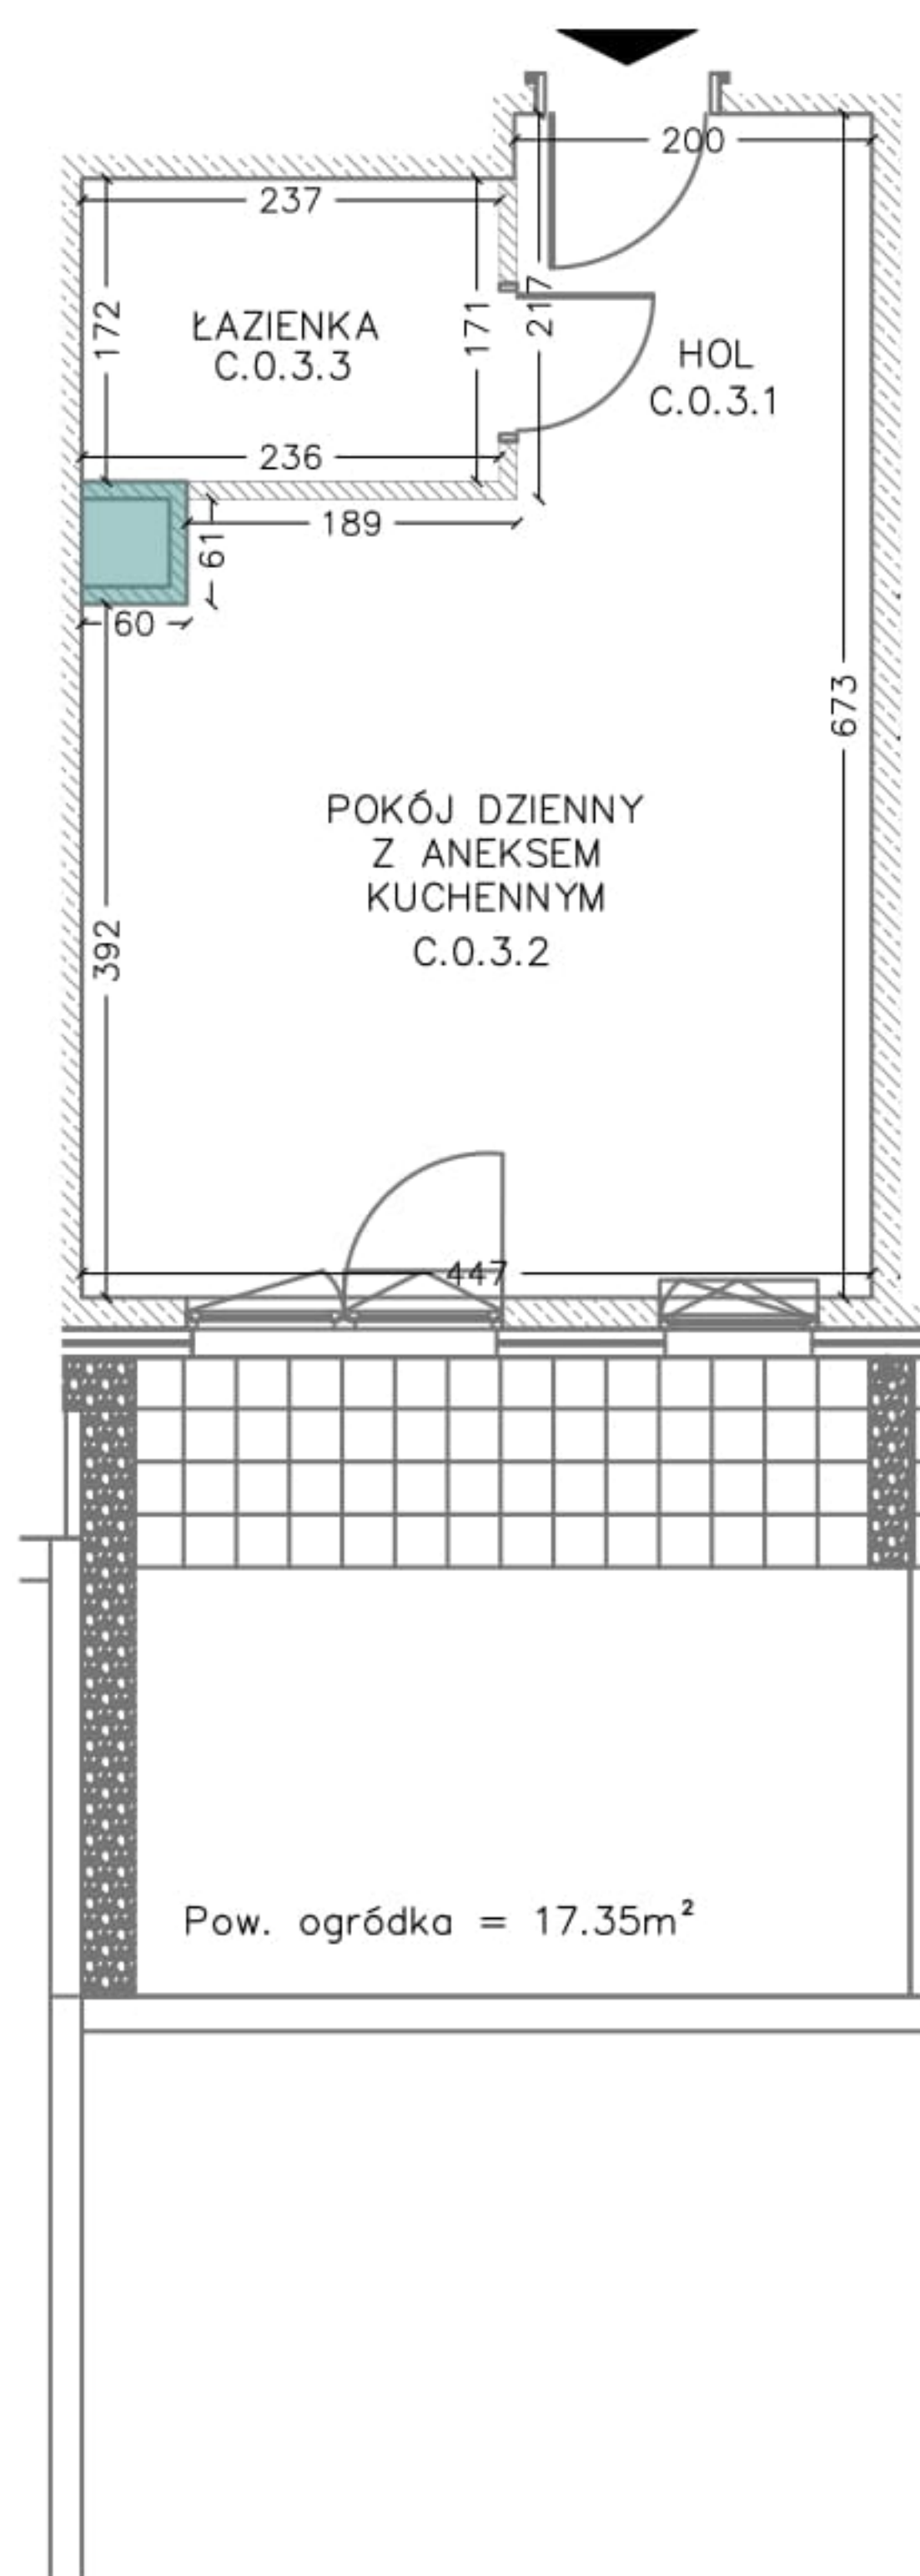


Powykonawcza inwentaryzacja lokalu mieszkalnego C.0.3

LOKAL MIESZKALNY NR 3 NUMER BUDOWLANY: C.0.3		
C.0.3.1	HOL	4.33
C.0.3.2	POKÓJ DZIENNY Z ANEKSEM KUCHENNYM	19.99
C.0.3.3	ŁAZIENKA	4.06
POWIERZCHNIA UŻYTKOWA LOKALU:		28.38

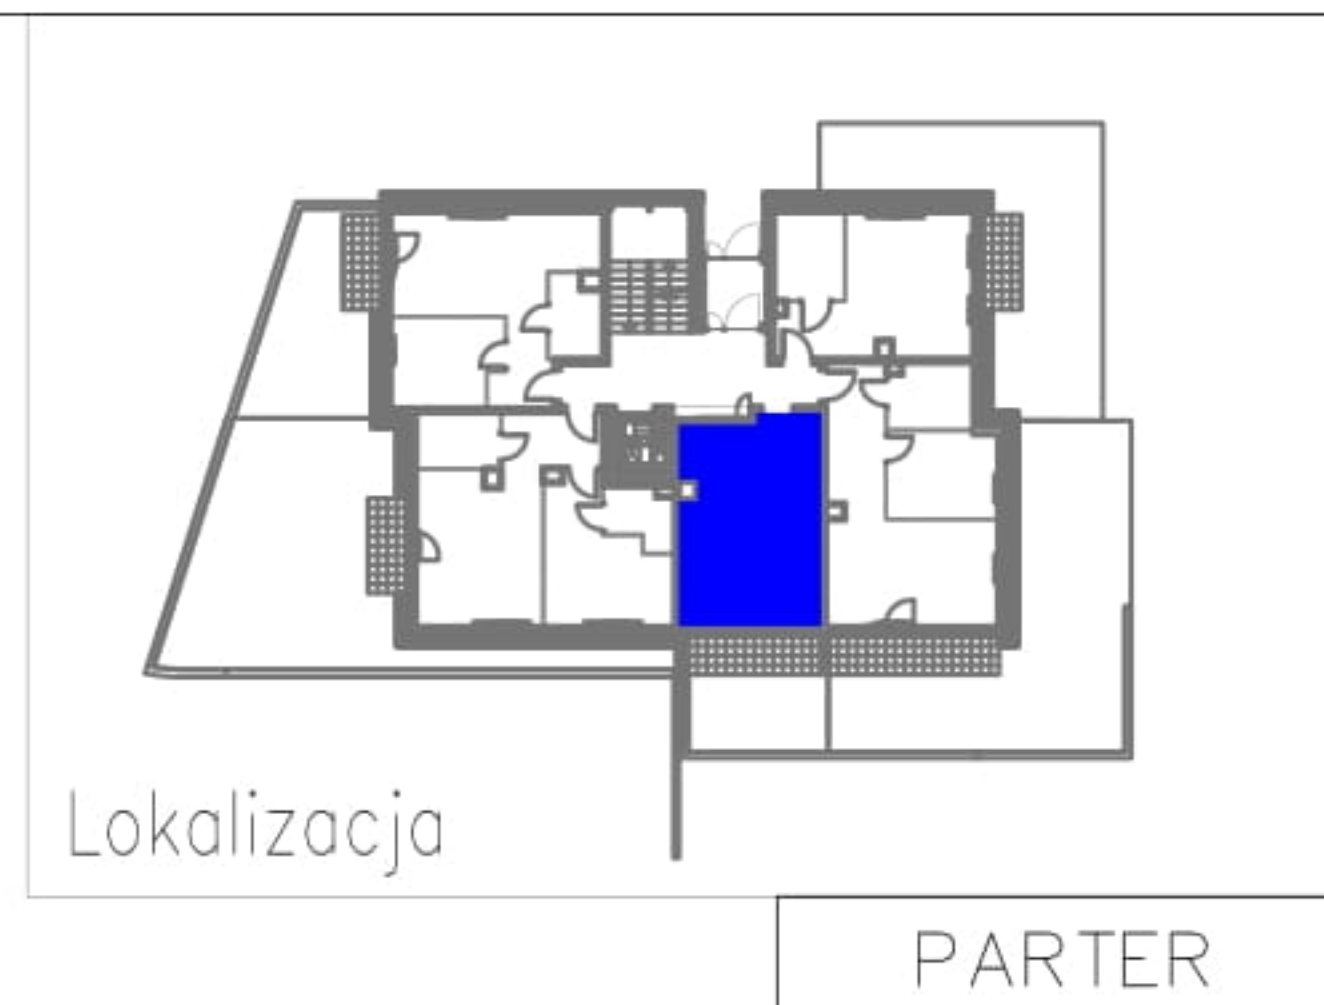

 - ściany wewnętrzne nierozbieralne

Pomiaru dokonano w oparciu o normę ISO 9836:2015-12

SKALA
1:100

POWYKONAWCZA INWENTARYZACJA
BUDOWLANA

ADRES
BUDYNKU

GDAŃSK, UL. ŚNIADECKICH 14