
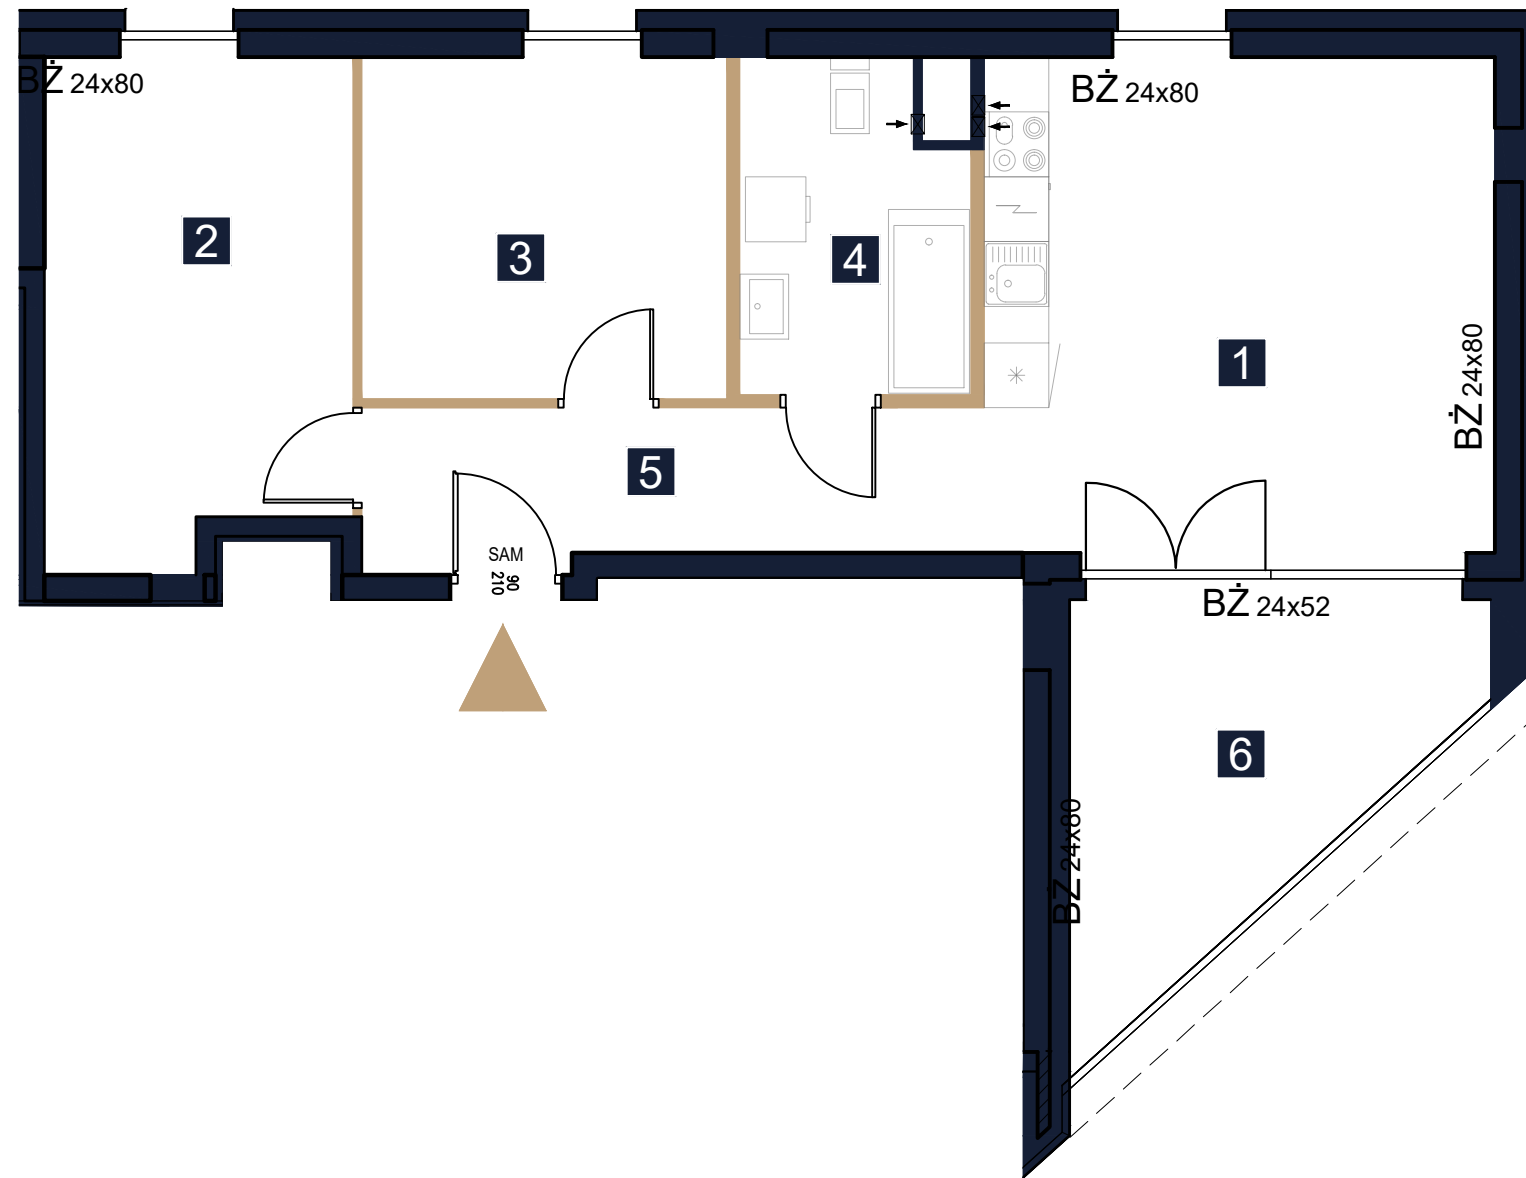


Inwentaryzacja Powykonawcza

ul. prof. Janusza Groszkowskiego 22B
w Zegrzu gmina Serock, powiat Legionowski

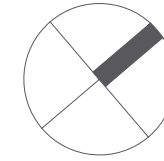

LEGENDA

- ściany działowe z możliwością rearanżacji lub demontażu
- wejście do mieszkania



UWAGI

- Powierzchnia lokalu obliczona została zgodnie z Polską Normą PN-ISO 9836, powołaną w rozporządzeniu Ministra Rozwoju z dnia 11 września 2020 roku z późniejszymi zmianami w sprawie szczegółowego zakresu i formy projektu budowlanego.
- Naruszenie elementów konstrukcyjnych jest zabronione.

Data wydania: 15.07.2024

OPRACOWAŁ: Rafał Kościeszka

SPRAWDZIŁ: inż. Marcin Gryczka

GEODETA UPRAWNIENY
inż. Marcin Gryczka
dyplomat nr 20808



REZYDENCJA
ZEGRZE

LOKAL NR 9 (nr techniczny A13)


PIĘTRO/KONDYGNACJA 2/3

KLATKA A

1	SALON Z ANEKSEM	21,96 m ²
2	POKÓJ	12,79 m ²
3	POKÓJ	10,55 m ²
4	ŁAZIENKA	6,13 m ²
5	KORYTARZ	7,95 m ²

POWIERZCHNIA UŻYTKOWA 59,38m²

6	LOGGIA	10,64 m ²
---	--------	----------------------

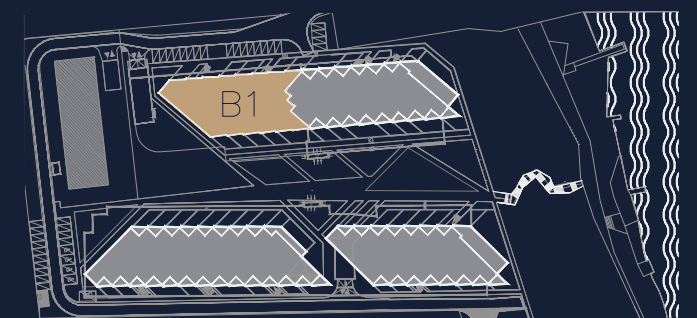

Rezydencja Zegrze Sp. z o. o. Sp. K.



CHMIELEWSKI SKAŁA ARCHITEKCI