
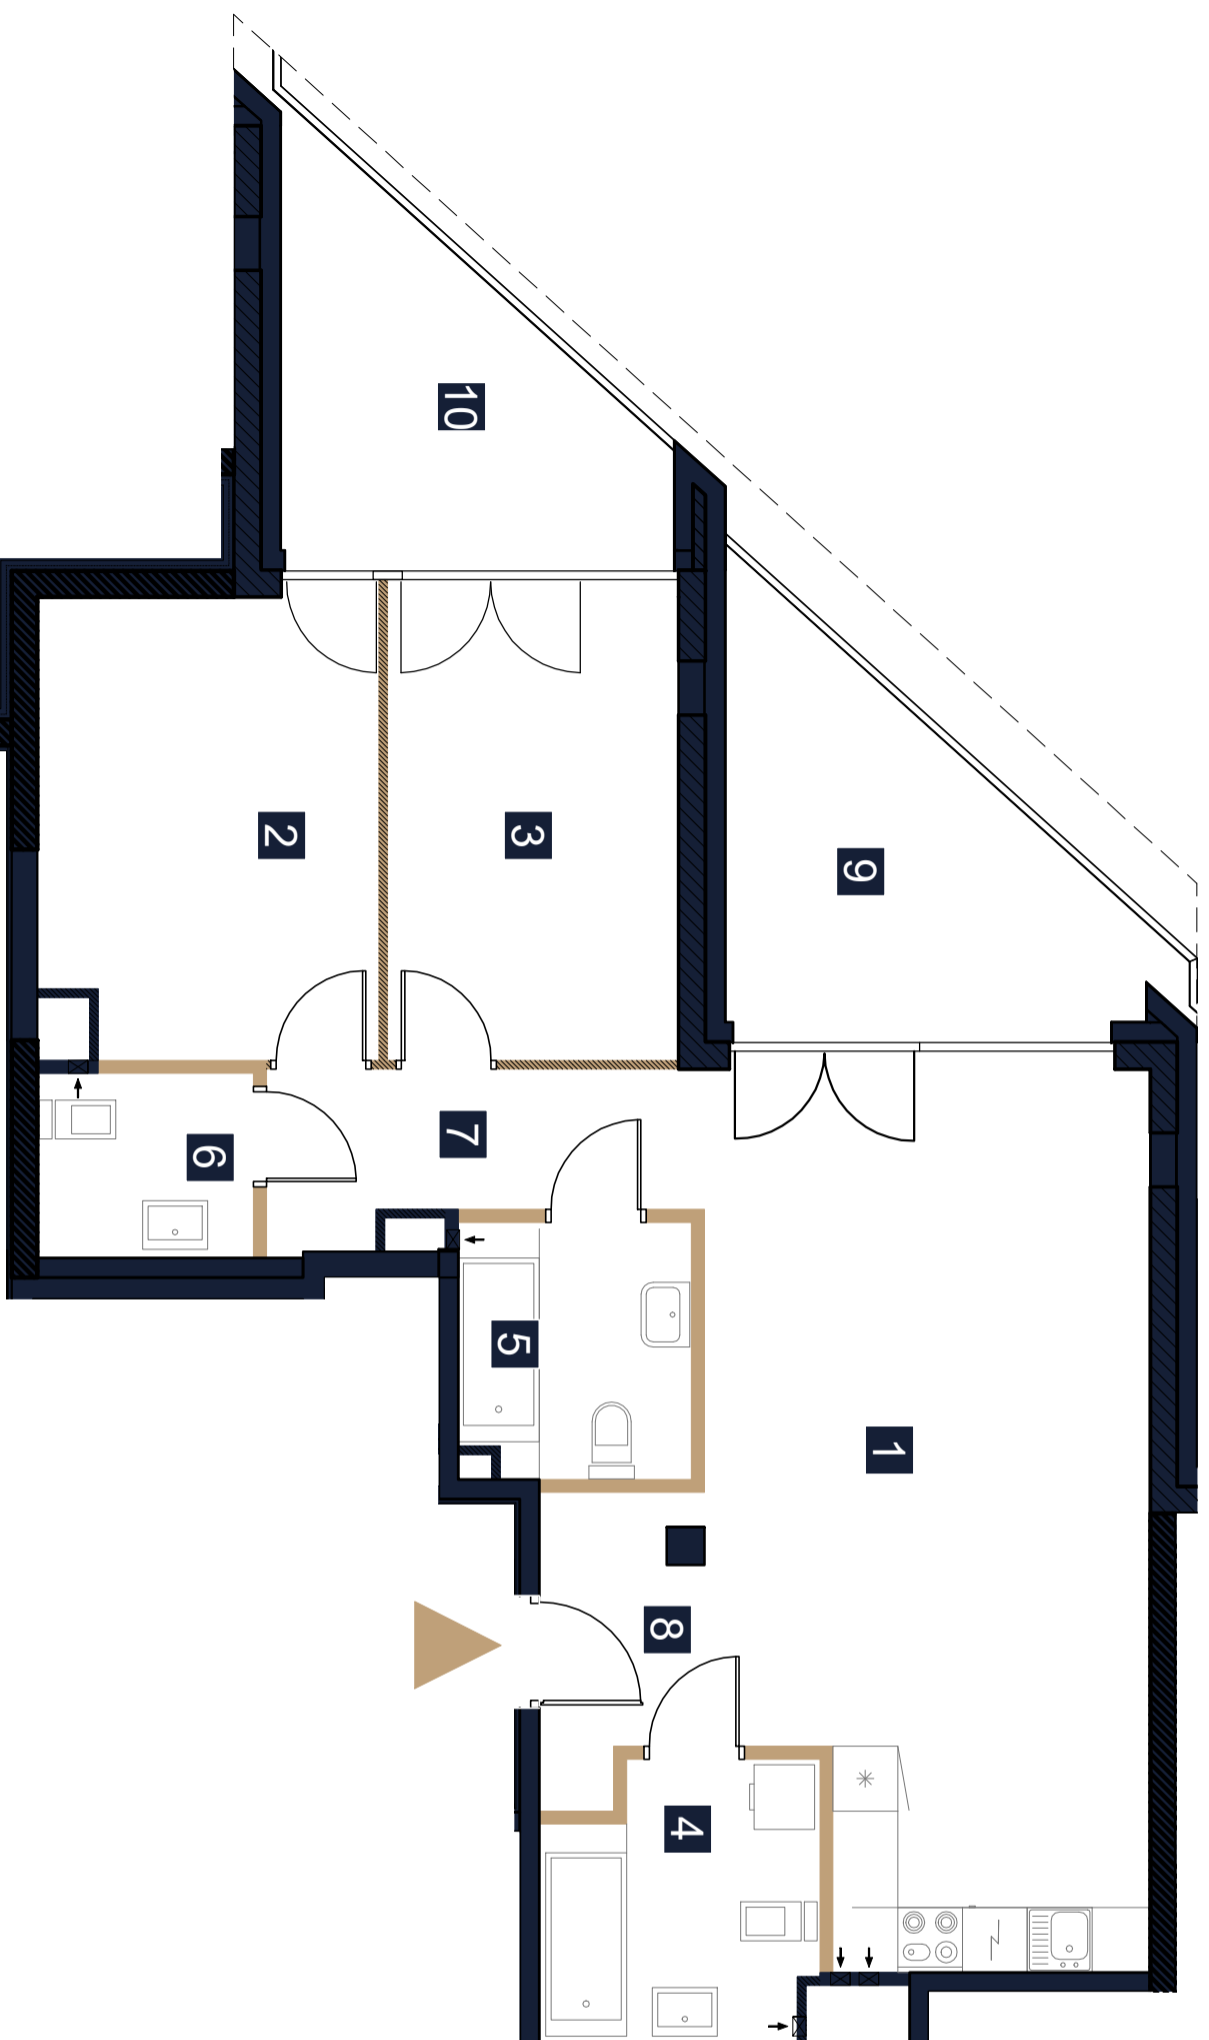


Inwentaryzacja Powykonawcza

ul. prof. Janusza Groszkowskiego 22C
w Zegrzu gmina Serock, powiat Legionowski

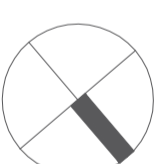

LEGENDA

- ściany działowe z możliwością rearanżacji lub demontażu
- wejście do mieszkania



UWAGI

- Powierzchnia lokalu obliczona została zgodnie z Polską Normą PN-ISO 9836, powołaną w rozporządzeniu Ministra Rozwoju z dnia 11 września 2020 roku z późniejszymi zmianami w sprawie szczegółowego zakresu i formy projektu budowlanego.
- Naruszenie elementów konstrukcyjnych jest zabronione.

Data wydania: 15.07.2024

OPRACOWAŁ: Rafał Kościeszka

SPRAWDZIŁ: inż. Marcin Gryczka



REZYDENCJA
ZEGRZE

LOKAL NR 35 (nr techniczny D101)


PIĘTRO/KONDYGNACJA 1/2

KLATKA B

1	SALON Z ANEKSEM	32,31 m ²
2	POKÓJ	13,11 m ²
3	POKÓJ	11,91 m ²
4	ŁAZIENKA	6,08 m ²
5	ŁAZIENKA	4,91 m ²
6	WC	3,33 m ²
7	KORYTARZ	5,59 m ²
8	KORYTARZ	3,78 m ²

POWIERZCHNIA UŻYTKOWA **81,02 m²**

9	LOGGIA 1	11,01 m ²
10	LOGGIA 2	9,97 m ²

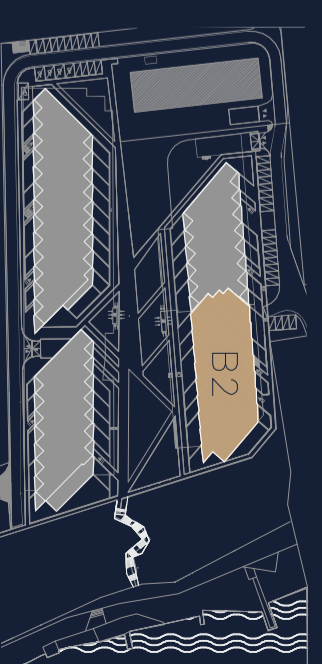

Rezydencja Zegrze Sp. z o. o. Sp. K.



CHMIELEWSKI SKALA ARCHITEKCI