



Powykonawcza inwentaryzacja lokalu mieszkalnego D.0.5

LOKAL MIESZKALNY NR 5 NUMER BUDOWLANY: D.0.5		
D.0.5.1	HOL	4.06
D.0.5.2	ŁAZIENKA	7.46
D.0.5.3	POKÓJ DZIENNY Z ANEKSEM KUCHENNYM	20.26
POWIERZCHNIA UŻYTKOWA LOKALU:		31.78

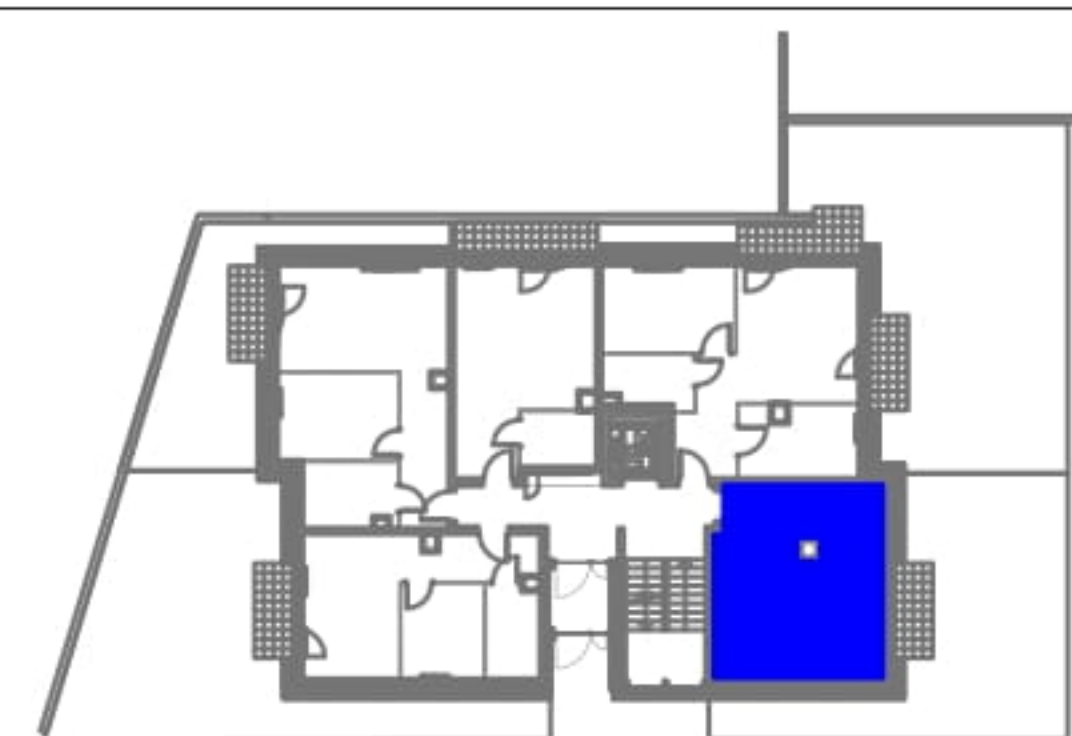

Lokalizacja

PARTER

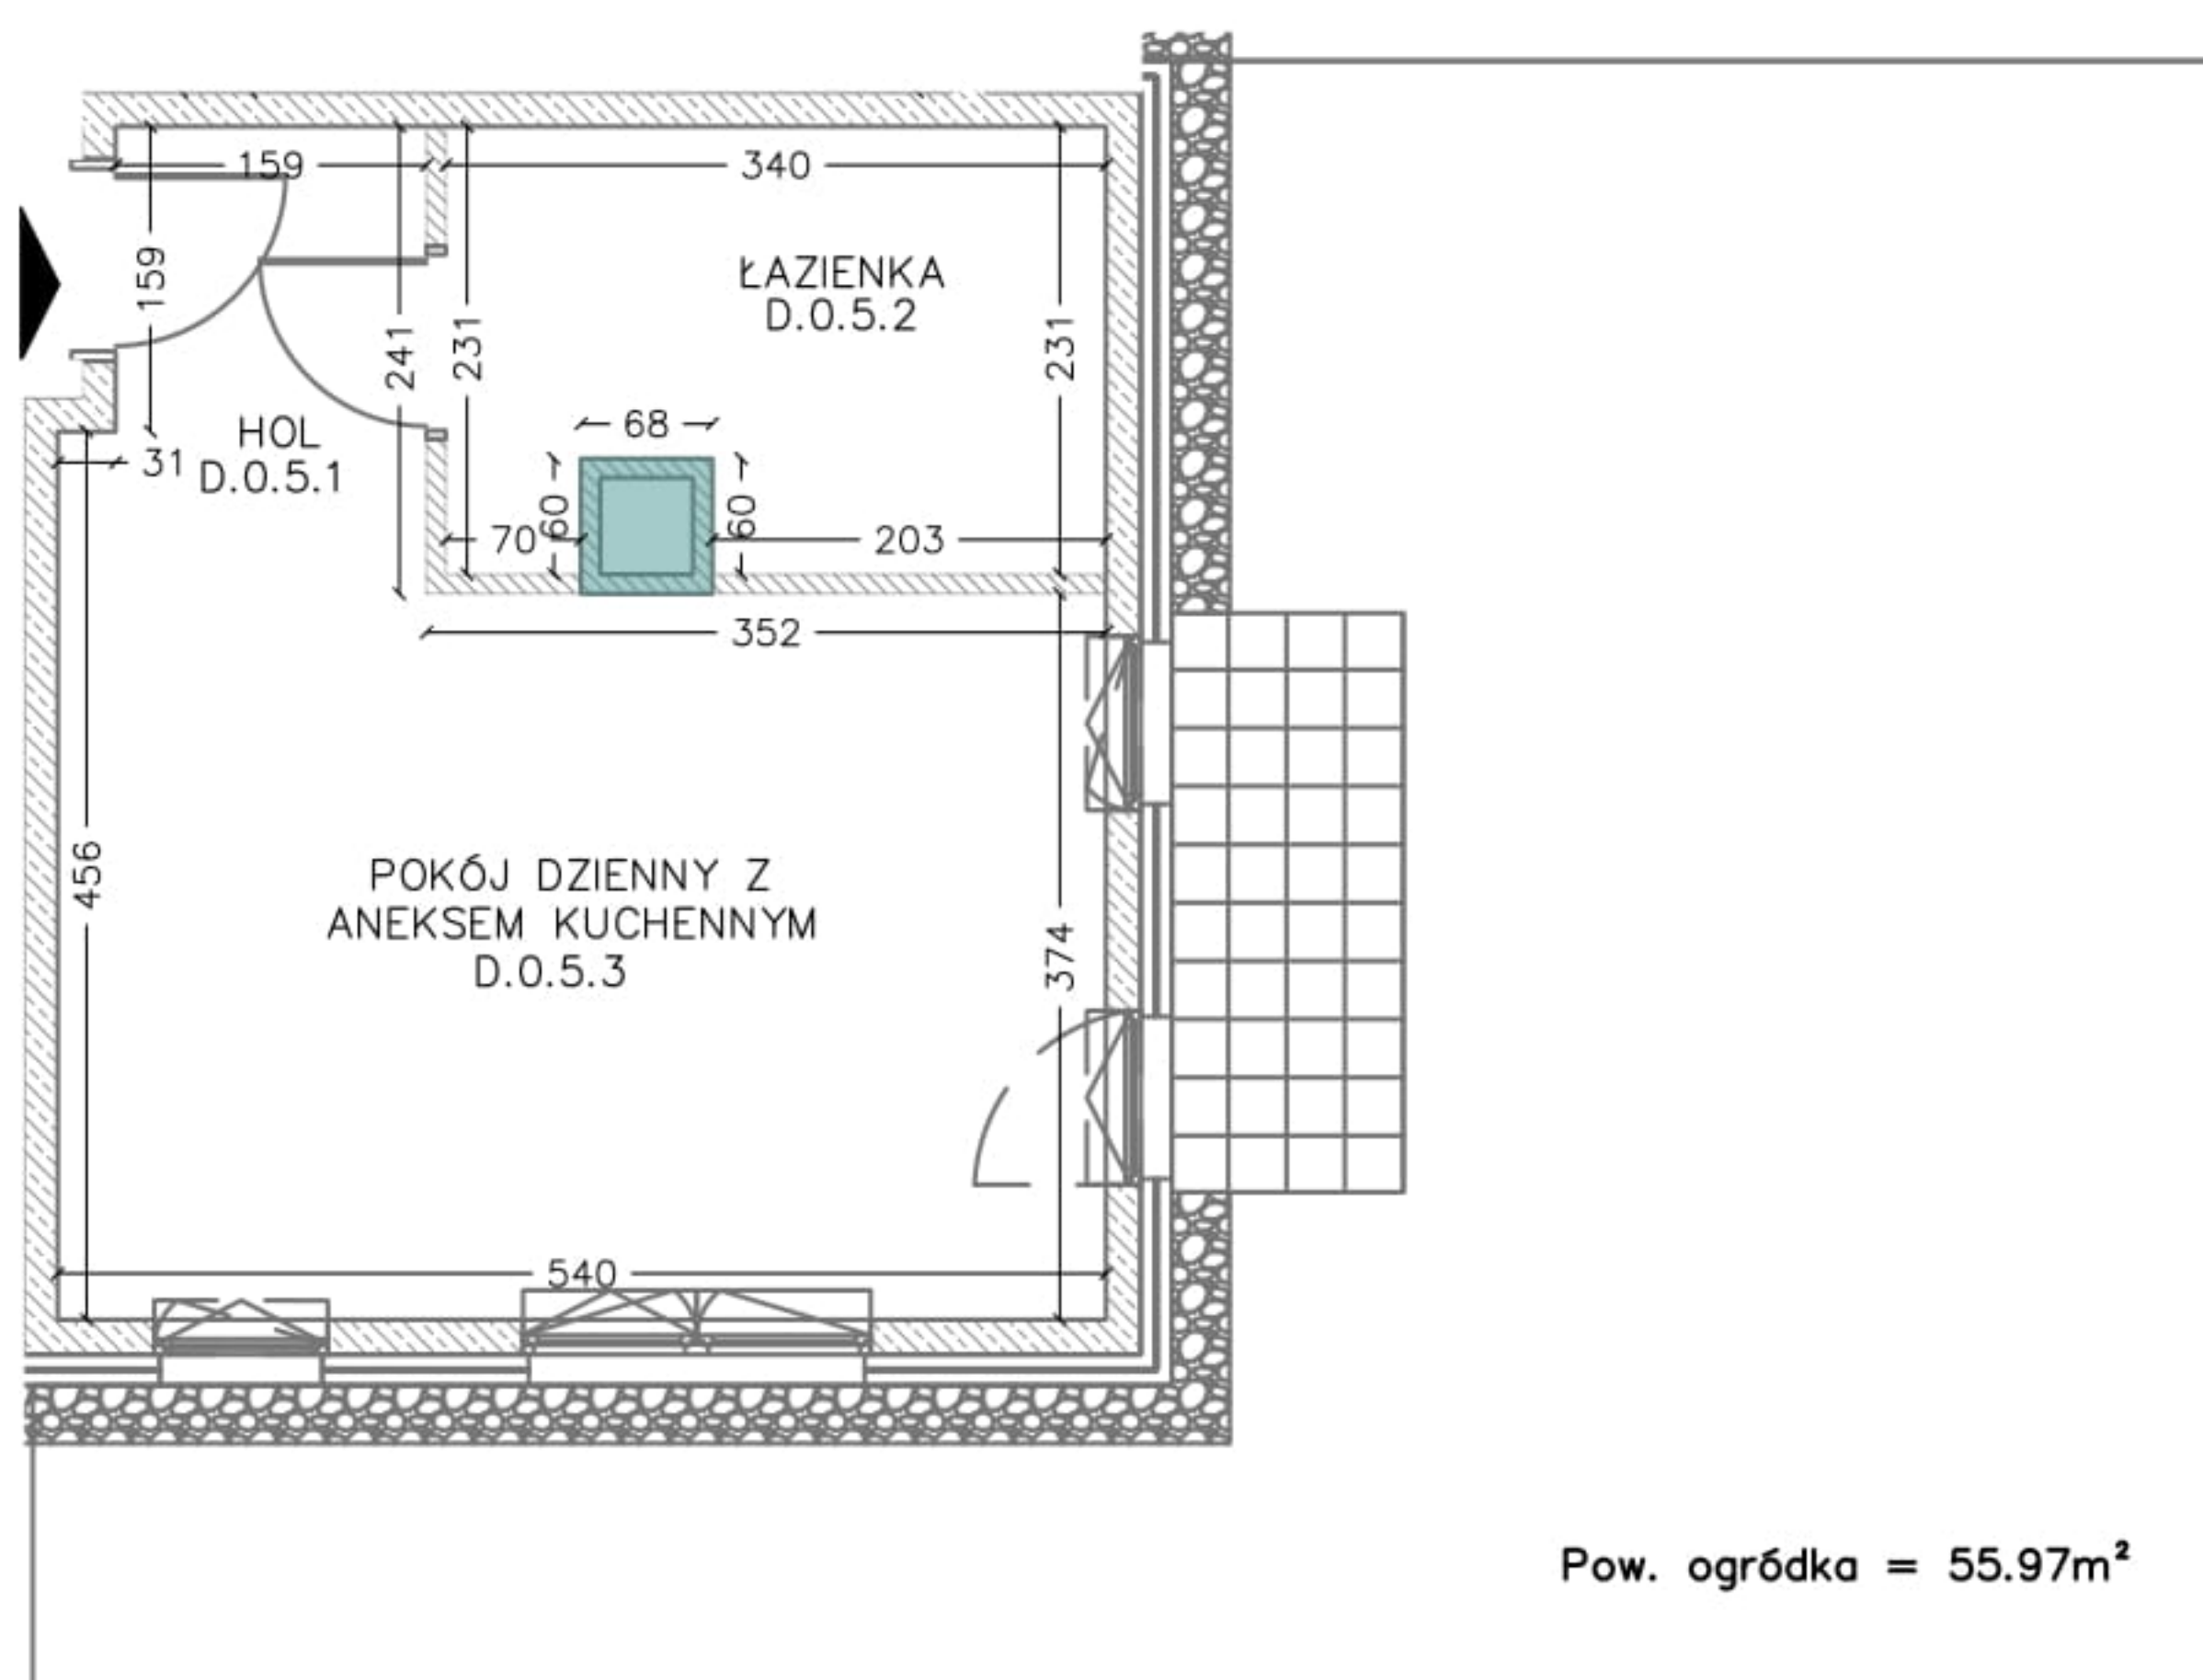

■ - ściany wewnętrzne nierozbieralne

Pomiaru dokonano w oparciu o normę ISO 9836:2015-12

SKALA
1:100

POWYKONAWCZA INWENTARYZACJA
BUDOWLANA

ADRES
BUDYNKU

GDAŃSK, UL. ŚNIADECKICH 16