
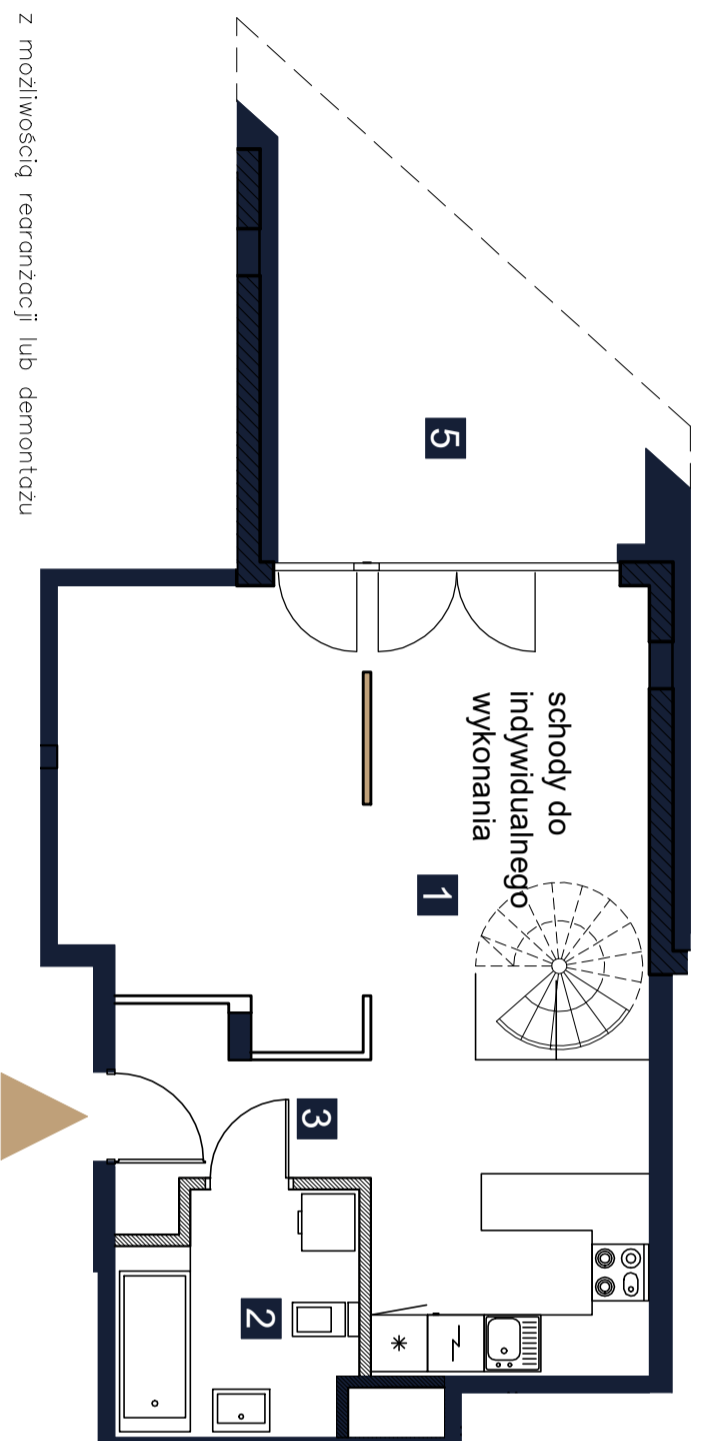
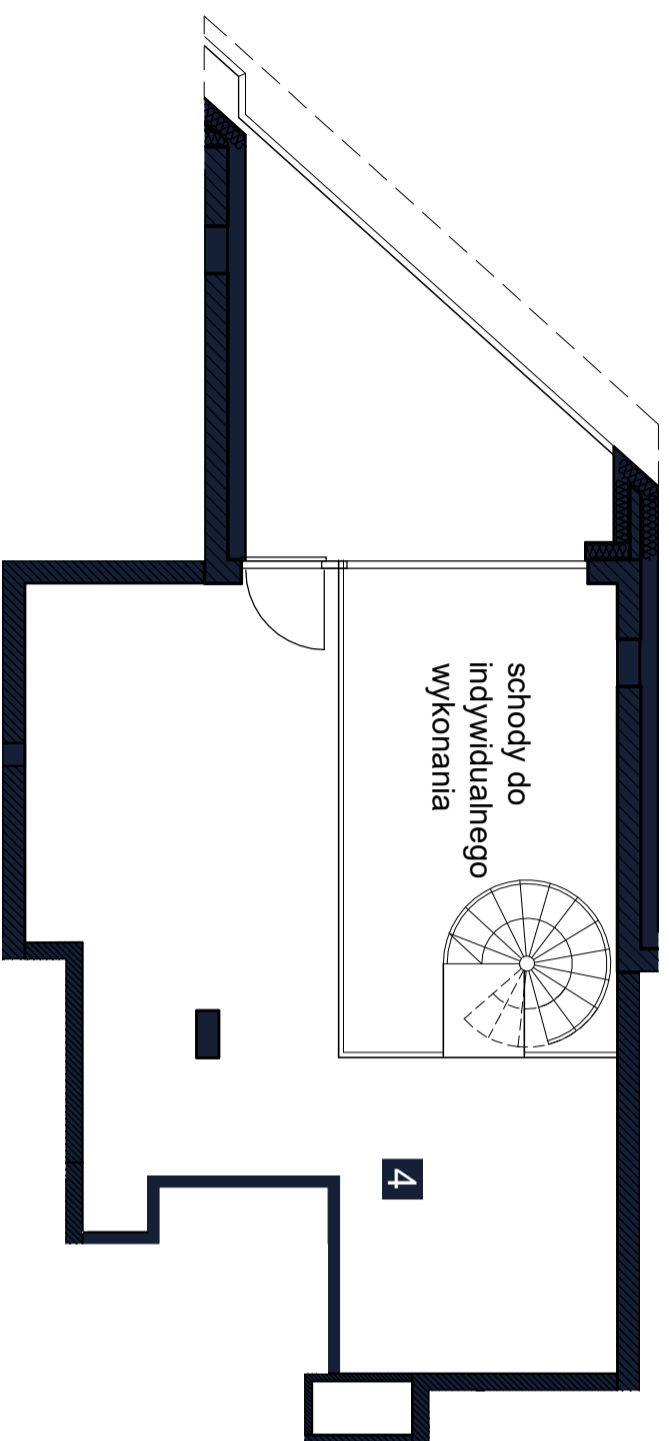


Inwentaryzacja Powykonawcza

ul. prof. Janusza Groszkowskiego 22B
w Zegrzu gmina Serock, powiat Legionowski

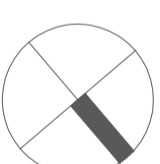

LEGENDA

- ściany działowe z możliwością rearanżacji lub demontażu
- wejście do mieszkania



UWAGI

- Powierzchnia lokalu obliczona została zgodnie z Polską Normą PN-ISO 9836, powołaną w rozporządzeniu Ministra Rozwoju z dnia 11 września 2020 roku z późniejszymi zmianami w sprawie szczegółowego zakresu i formy projektu budowlanego.
- Naruszenie elementów konstrukcyjnych jest zabronione.

Data wydania: 15.07.2024

OPRACOWAŁ: Rafał Kościeszka

SPRAWDZIŁ: inż. Marcin Gryczka



REZYDENCJA
ZEGRZE


LOKAL NR 50 (nr techniczny B57)

PIĘTRO/KONDYGNACJA 4/5
KLATKA B

1	SALON Z ANEKSEM	39,38 m ²
2	ŁAZIENKA	6,09 m ²
3	KORYTARZ	4,37 m ²
4	ANTRESOLA	29,60 m ²

POWIERZCHNIA UŻYTKOWA **79,44 m²**

5	LOGGIA	11,00 m ²
---	--------	----------------------

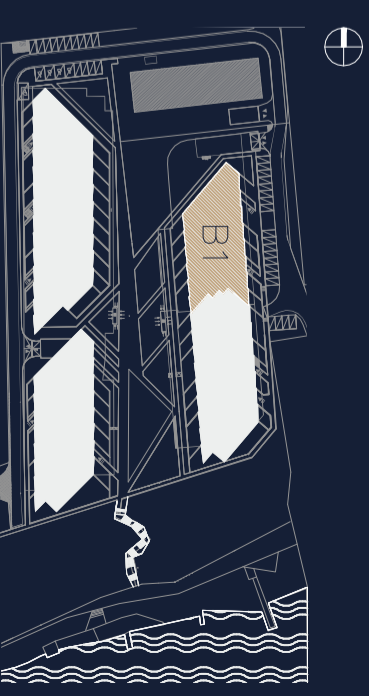

Rezydencja Zegrze Sp. z o. o. Sp. K.



CHMIELEWSKI SKALA ARCHITEKCI