



Powykonawcza inwentaryzacja lokalu mieszkalnego B.1.3

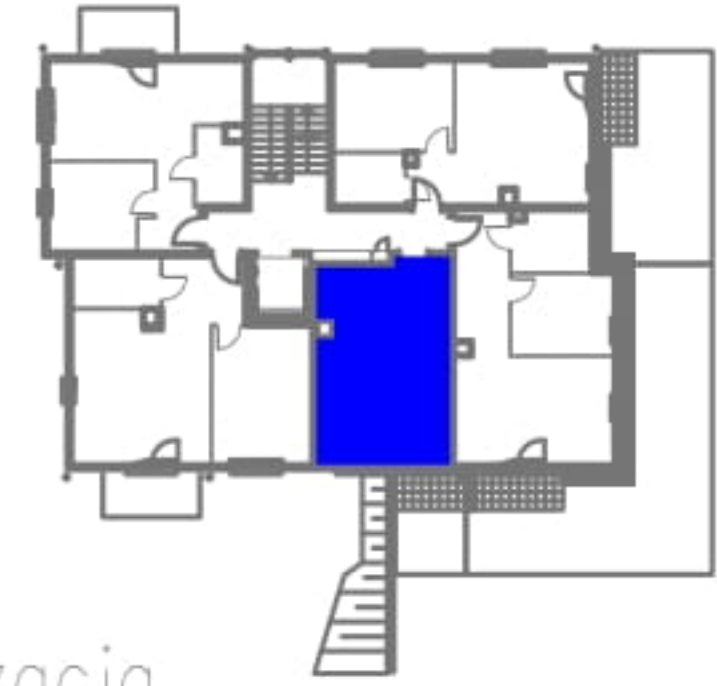

Lokalizacja

PIĘTRO 1

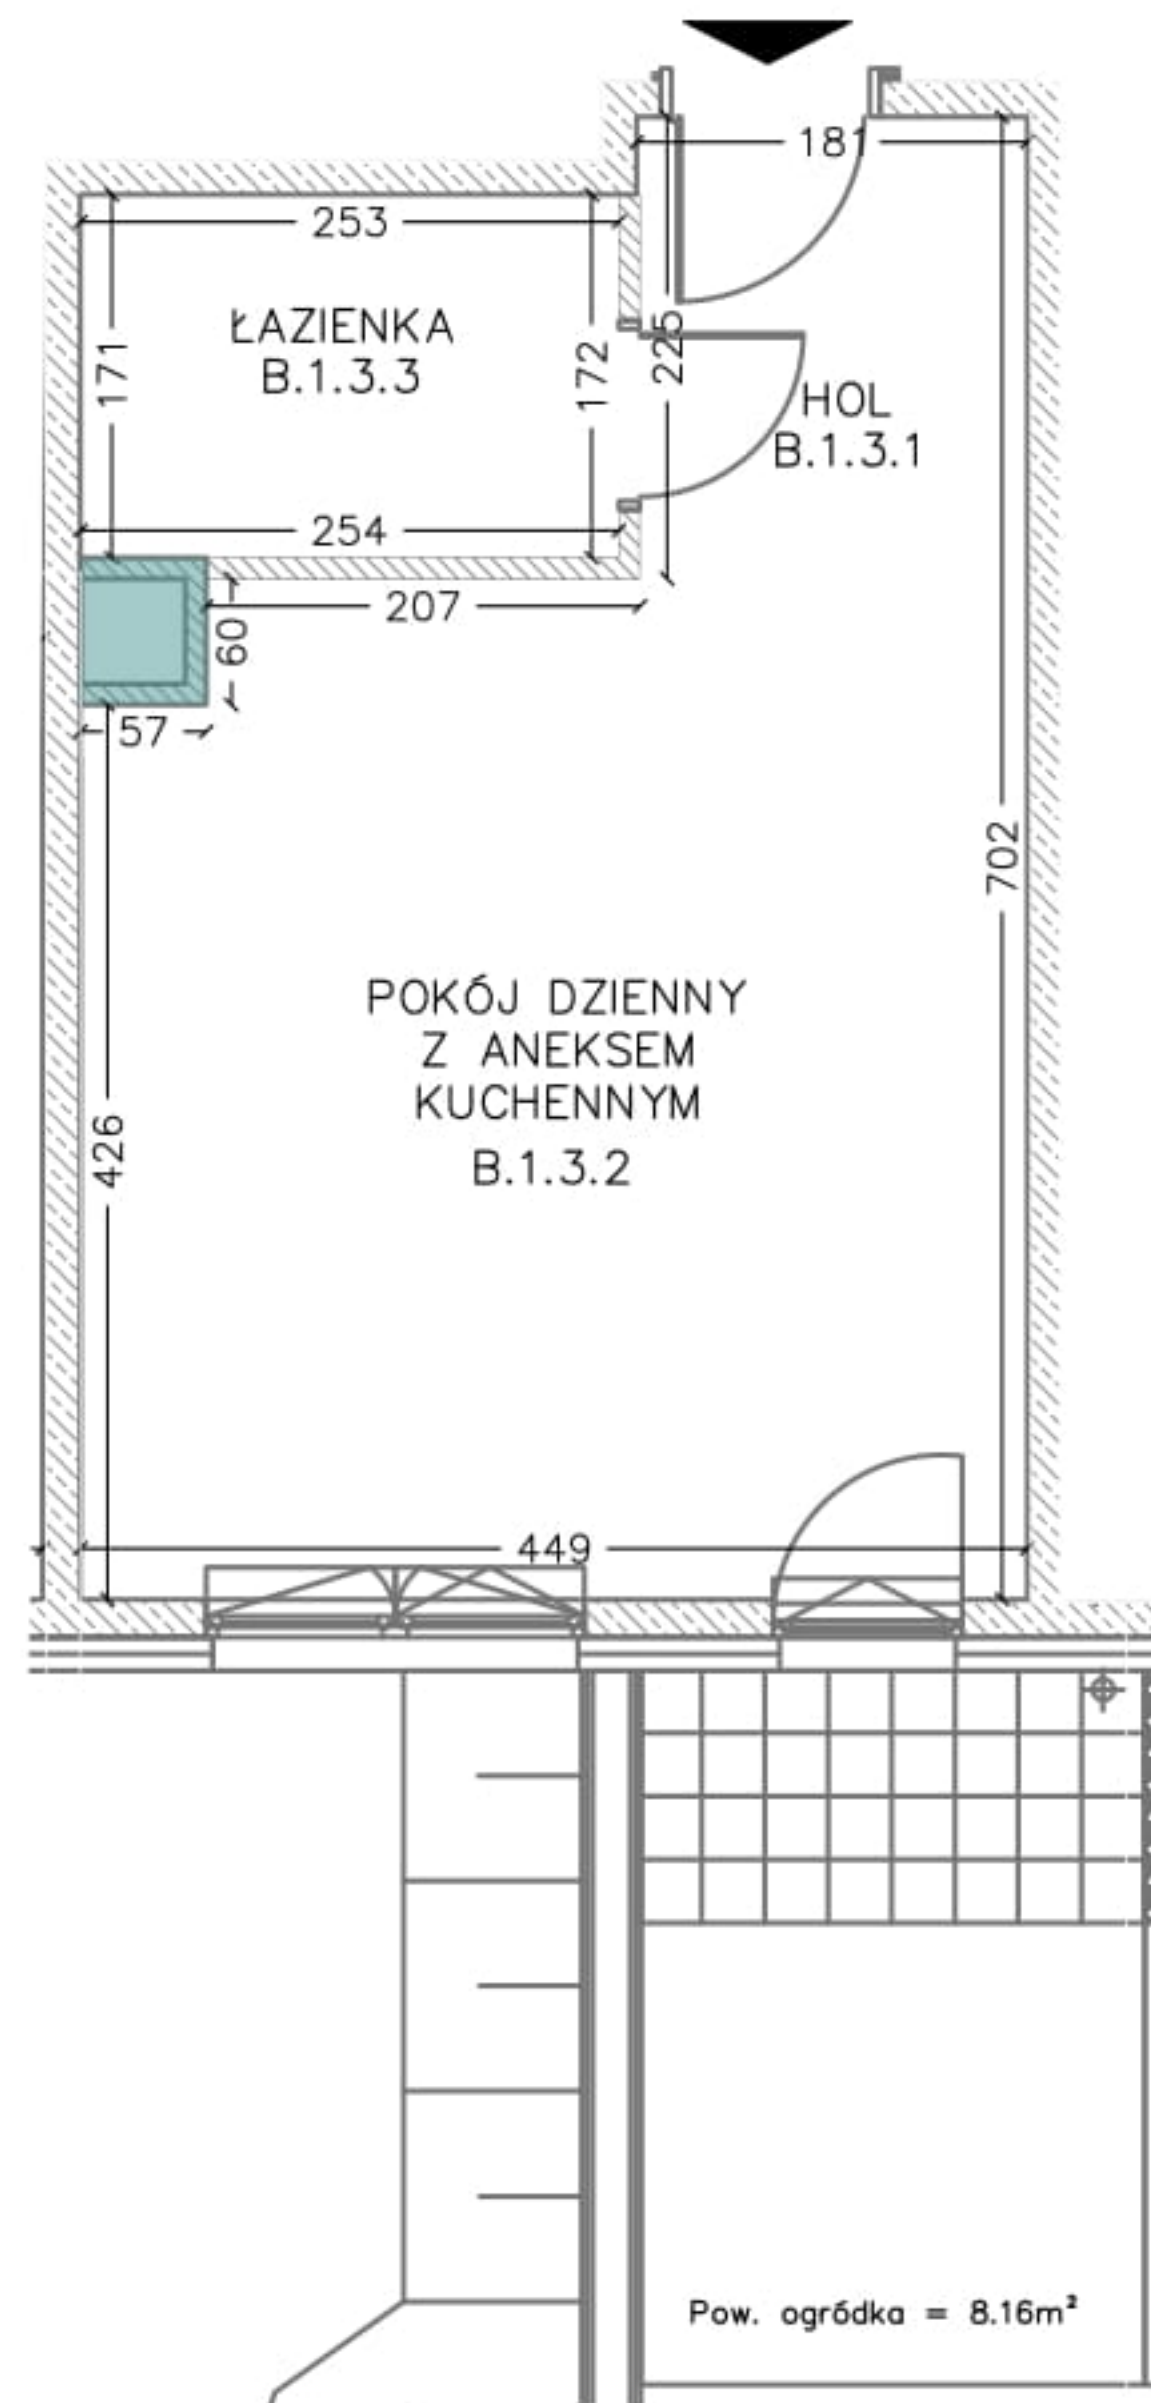

LOKAL MIESZKALNY NR 5 NUMER BUDOWLANY: B.1.3		
B.1.3.1	HOL	4,04
B.1.3.2	POKÓJ DZIENNY Z ANEKSEM KUCHENNYM	21,23
B.1.3.3	ŁAZIENKA	4,34
POWIERZCHNIA UŻYTKOWA LOKALU:		29,61

 - ściany wewnętrzne nierozbieralne

Pomiaru dokonano w oparciu o normę ISO 9836:2015-12

SKALA 1:100	POWYKONAWCZA INWENTARYZACJA BUDOWLANA
ADRES BUDYNKU	GDAŃSK, UL. ELIZY ORZESZKOWEJ 13