



Powykonawcza inwentaryzacja lokalu mieszkalnego D.0.3

LOKAL MIESZKALNY NR 3 NUMER BUDOWLANY: D.0.3		
D.0.3.1	HOL	4.44
D.0.3.2	POKÓJ DZIENNY Z ANEKSEM KUCHENNYM	20.02
D.0.3.3	ŁAZIENKA	4.09
POWIERZCHNIA UŻYTKOWA LOKALU:		28.55

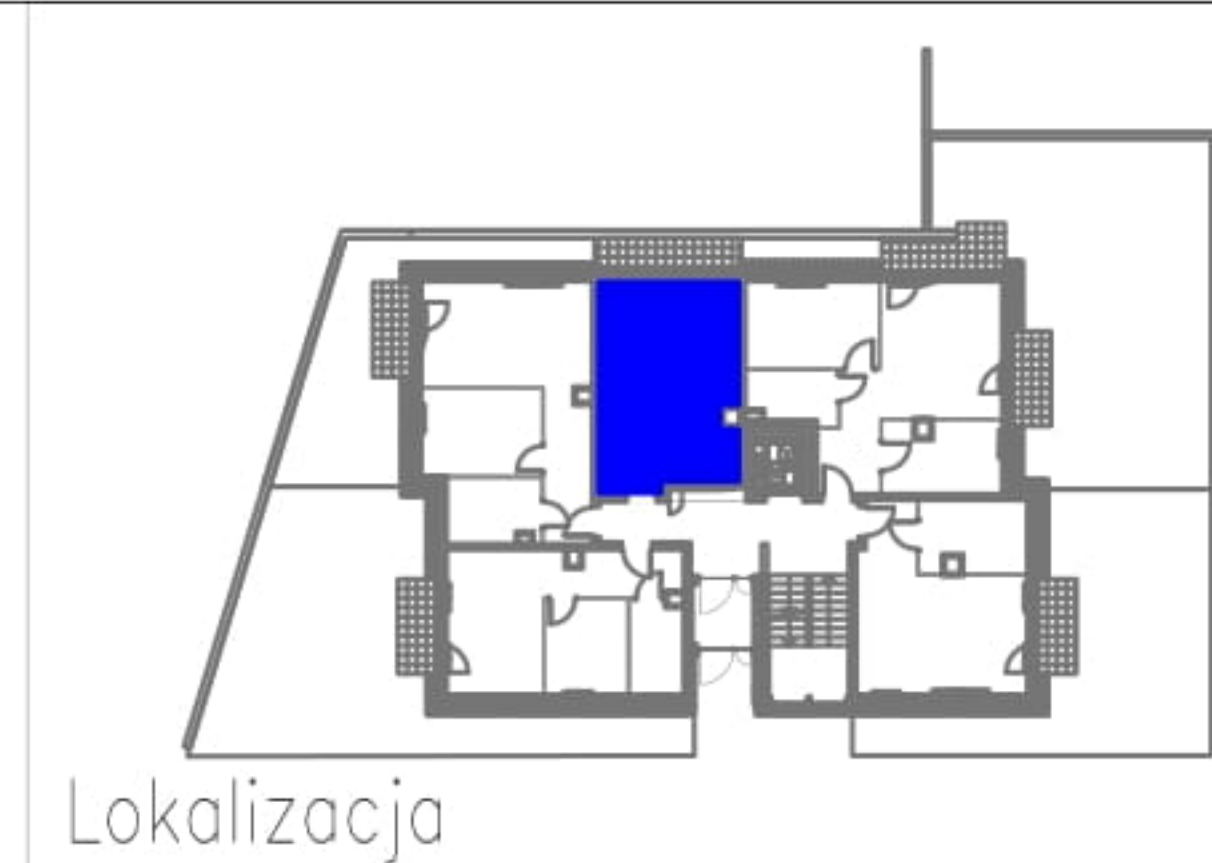

PARTER

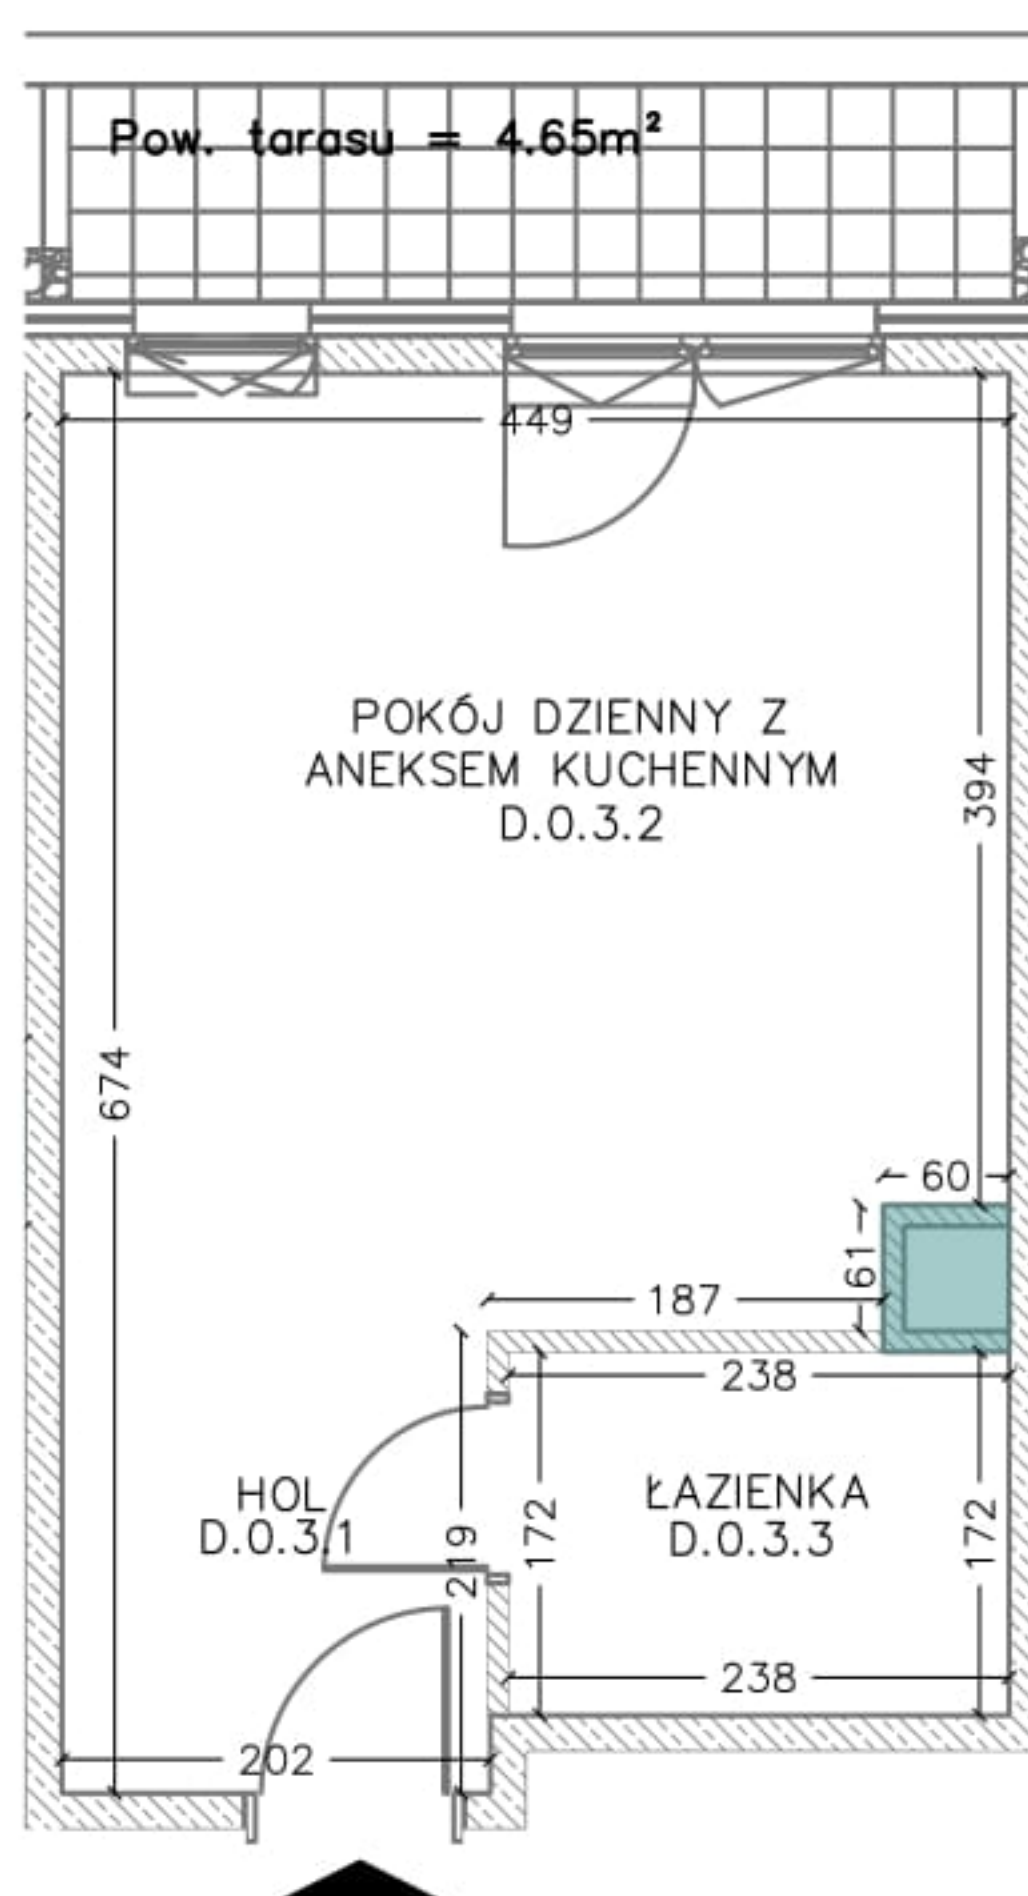

 - ściany wewnętrzne nierozbieralne

Pomiaru dokonano w oparciu o normę ISO 9836:2015-12

SKALA
1:100

POWYKONAWCZA INWENTARYZACJA
BUDOWLANA

ADRES
BUDYNKU

GDAŃSK, UL. ŚNIADECKICH 16